





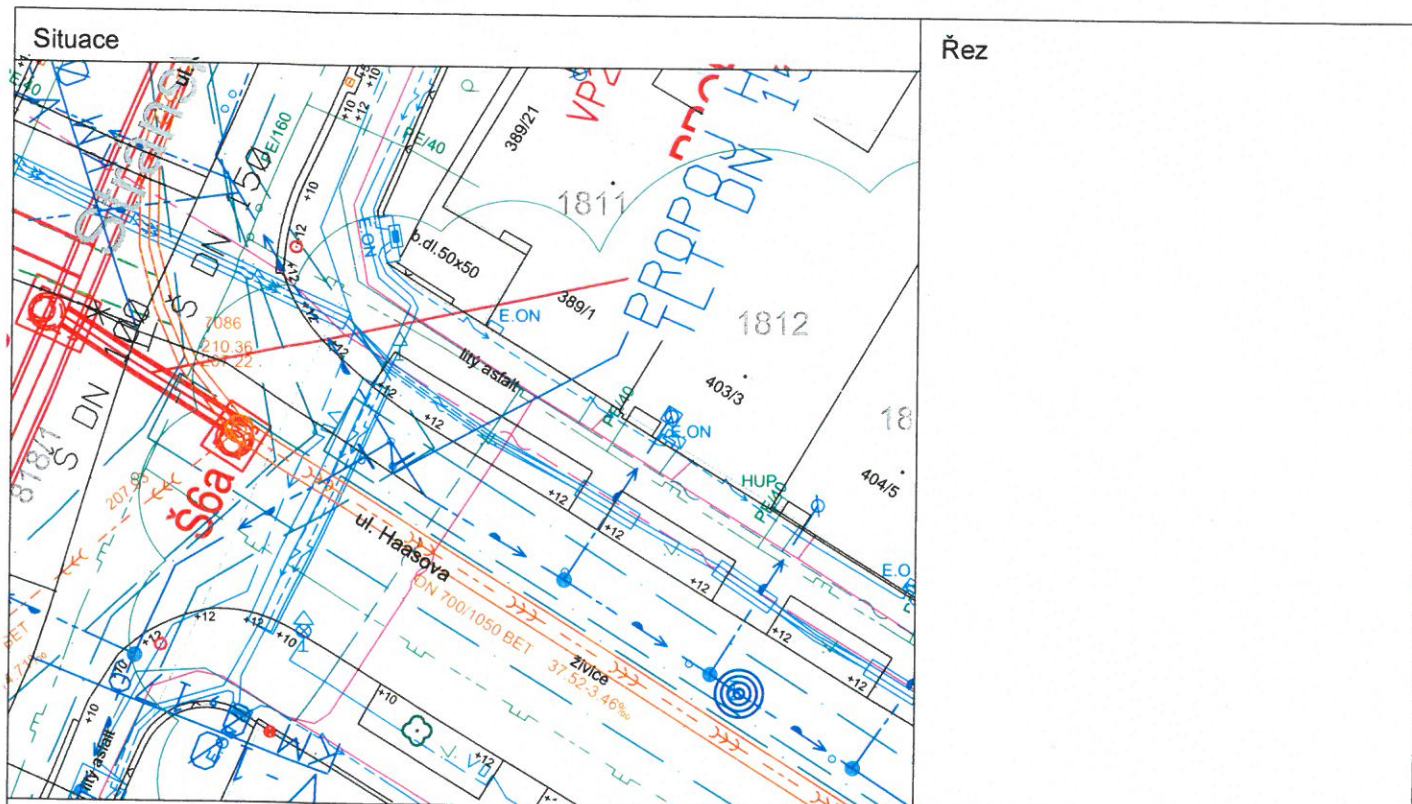
Hlavní inženýr projektu:	Ing. Jana Bendová		 PROVO spol. s r.o. PROJEKCE INŽENÝRSKÝCH STAVEB HUDCOVA 76, 612 00 BRNO tel.: 541 613 325-8, provo@provo.cz
Zodpovědný projektant:	Ing. Jana Bendová		
Vypracoval:	Ing. Libor Černý		
Stavebník:	Statutární město Brno		
Stavba:	BRNO, HAASOVA REKONSTRUKCE KANALIZACE A VODOVODU Objekt: D.1.2. KANALIZAČNÍ PŘÍPOJKY (SO-320)		Formát:
			Měřítko:
			Datum: 06/2020
			Účel: DSP+DPS
		Číslo zakázky: 1600/20	
Příloha:	DOKLADY O PROVEDENÉM PRŮZKUMU		Paré: Číslo přílohy: D.1.2.8

Akce : **Brno, Haasova - rekonstrukce kanalizace a vodovodu**

Nemovitost: **Haasova č.p. 389, č.o. 1
p.č. 1811, k.ú. Žabovřesky**

Majitel(é) nemovitosti : DOMICILE, s.r.o., Košínova 785/24, Královo Pole, 61200 Brno

Kontaktovaná osoba :



Kanalizační přípojka :

profil přípojky

materiál

profil dešť. svodu

Poznámka :

Vodovodní přípojka :

profil přípojky

materiál

umístění vodoměru

vzdálenost vodoměru v domě

Poznámka :

9.6. 2020

UHOZEN DOPIS

11.6. 2020

NIKDO NEZASTIŽEN
DOPIS NEVYVEDEN

7.7. 2020 NIKDO NEZASTIŽEN

Průzkum proveden dne :

Průzkum provedl :

Majitel nemovitosti (kontaktovaná osoba) :

Akce: **Brno, Haasova - rekonstrukce kanalizace a vodovodu**

Nemovitost: **Haasova č.p. 995, č.o. 2
p.č. 809, k.ú. Žabovřesky**

Majitel(é) nemovitosti: Havelka Jiří Ing., Haasova 995/2, Žabovřesky, 61600 Brno



Kontakovaná osoba :

Situace	Řez
Kanalizační přípojka :	Vodovodní přípojka :
profil přípojky	profil přípojky
materiál	materiál
profil dešť. svodu	umístění vodoměru
Poznámka :	vzdálenost vodoměru v domě
Poznámka :	
<p>9.6. 2020</p> <p>PŘEDÁN KONTAKT</p> <p>~OLVOU SE</p> <p>DE TLF. ROZHOVORU</p> <p>UDE KAN. PRÍP. DO HAASOVÉ</p> <p>UDE DO</p> <p>STRAŇSKÉHO</p>	

Průzkum proveden dne :

Průzkum provedl :

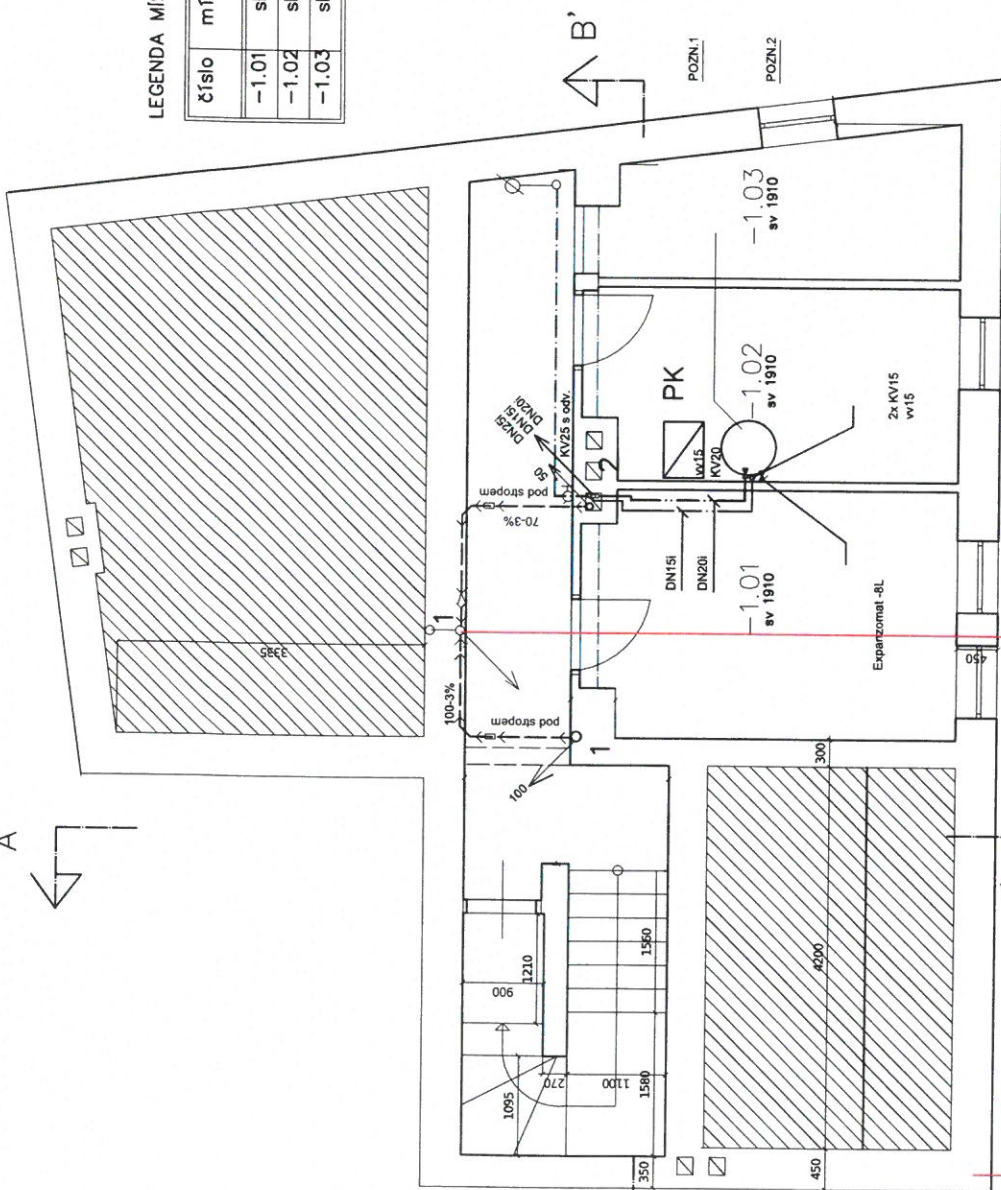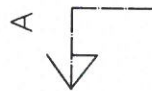Majitel nemovitosti (kontakovaná osoba) :



DEŠŤOVÝ SVOD
HLOUBKA CCA 0,3 M

ODPAD DŮM
HLOUBKA CCA 2,5 M

6 M

LEGENDA MÍSTNOSTÍ :

číslo	místnost	plocha (m)	podlaha	poznámky
-1.01	sklep	11,0		
-1.02	sklep	8,6		
-1.03	sklep	5,9		

vedoucí projektant : Ing.arch. Vilém Chroboczek		číslo výkresu : 01	
projektant : Ing.Dana Čurdová			
investor : manželé Havelkovi		datum : 2014	
název zakázky: Rekonstrukce domu: Haasova2 Brno-Žabovřesky		profese: ZTI	
		stupeň: DSP	
		měřítko: 1:50	
obsah: PŮDORYS SKLEPA			

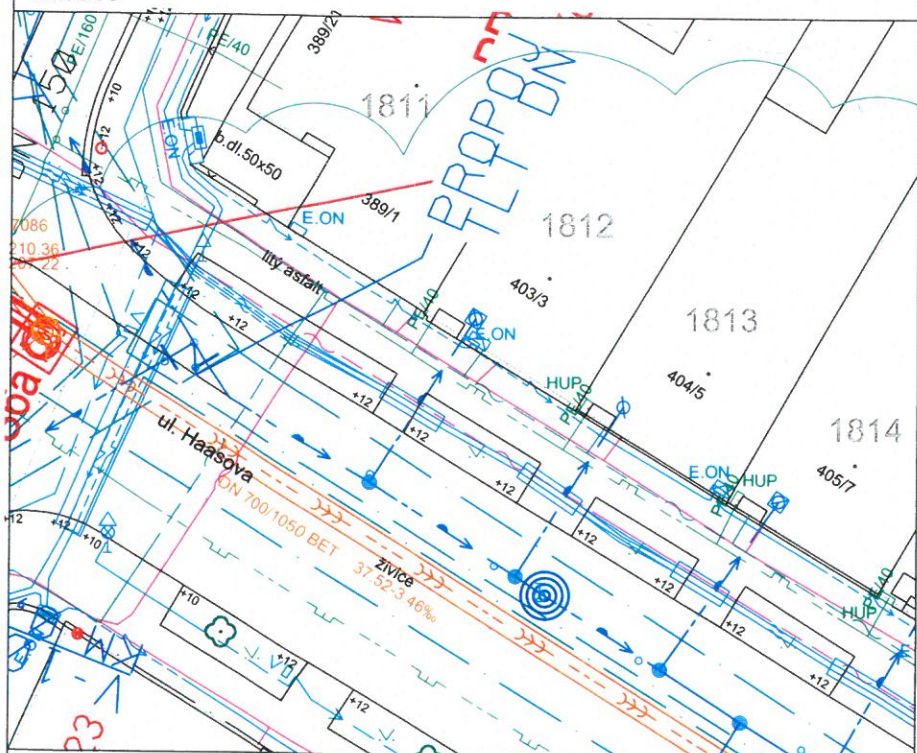
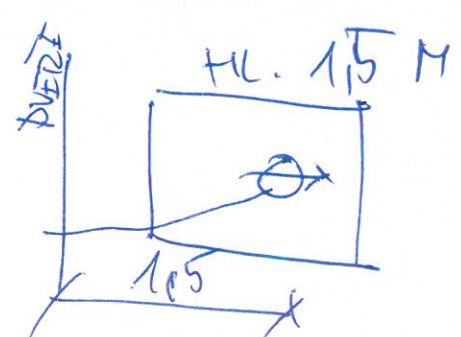
ULICE HAASOVA

Akce : **Brno, Haasova - rekonstrukce kanalizace a vodovodu**

Nemovitost: **Haasova č.p. 403, č.o. 3**
p.č. 1812, k.ú. Žabovřesky

Majitel(é) nemovitosti : Trbušek Pavel, Haasova 403/3, Žabovřesky, 61600 Brno
SJM Trbušek Pavel a Trbušková Jana, Haasova 403/3, Žabovřesky, 61600 Brno

Kontaktovaná osoba : TRBUSEK

Situace	Řez
	
Kanalizační přípojka : profil přípojky <u>NEZNA'MA'</u> materiál profil dešť. svodu Poznámka : <u>VEDENA V MODEM</u> <u>9.6.2020</u> <u>VMOZEN DOPIS</u>	Vodovodní přípojka : profil přípojky <u>1"</u> materiál <u>PE STARY</u> umístění vodoměru vzdálenost vodoměru v domě Poznámka : <u>V SÁMOTĚ</u> <u>ZA DĚŘEMÍ</u> 

Průzkum proveden dne : 11.6.2020

Průzkum provedl : BERNÍ

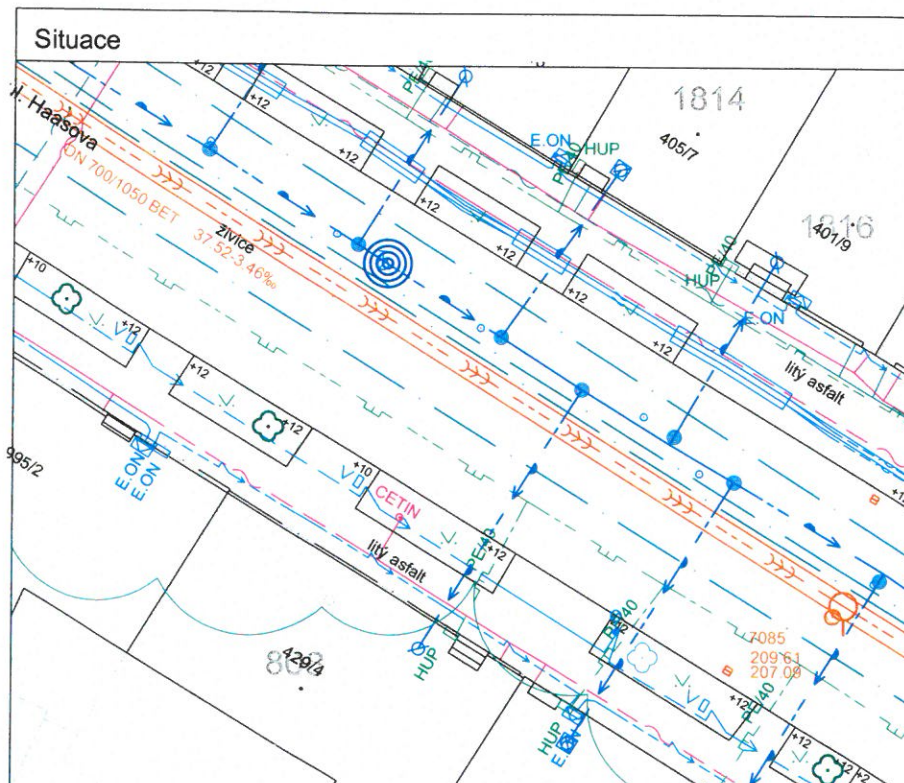
Majitel nemovitosti (kontaktovaná osoba) :

Akce : **Brno, Haasova - rekonstrukce kanalizace a vodovodu**

Nemovitost: **Haasova č.p. 429, č.o. 4
p.č. 808, k.ú. Žabovřesky**

Majitel(é) nemovitosti : Mühlbacher Hynek Ing., Haasova 429/4, Žabovřesky, 61600 Brno

Kontaktovaná osoba :

Situace	Řez
	
Kanalizační přípojka :	Vodovodní přípojka :
profil přípojky	profil přípojky
materiál	materiál
profil dešť. svodu	umístění vodoměru
Poznámka :	vzdálenost vodoměru v domě
Poznámka :	
<p>9.6. 2020</p> <p>- VYHOZEN DOPIS</p> <p>- VOZKA SOUSEDKA - PÁN VE DLOUHODOBĚ V OZINĚ</p> <p>ADRESA NA PRÍBORNÉ : VÍSTAVNÍ 720/P</p> <p>7.7. 2020 NIKDO NEZASTIŽEN</p>	

Průzkum proveden dne :

Průzkum provedl :

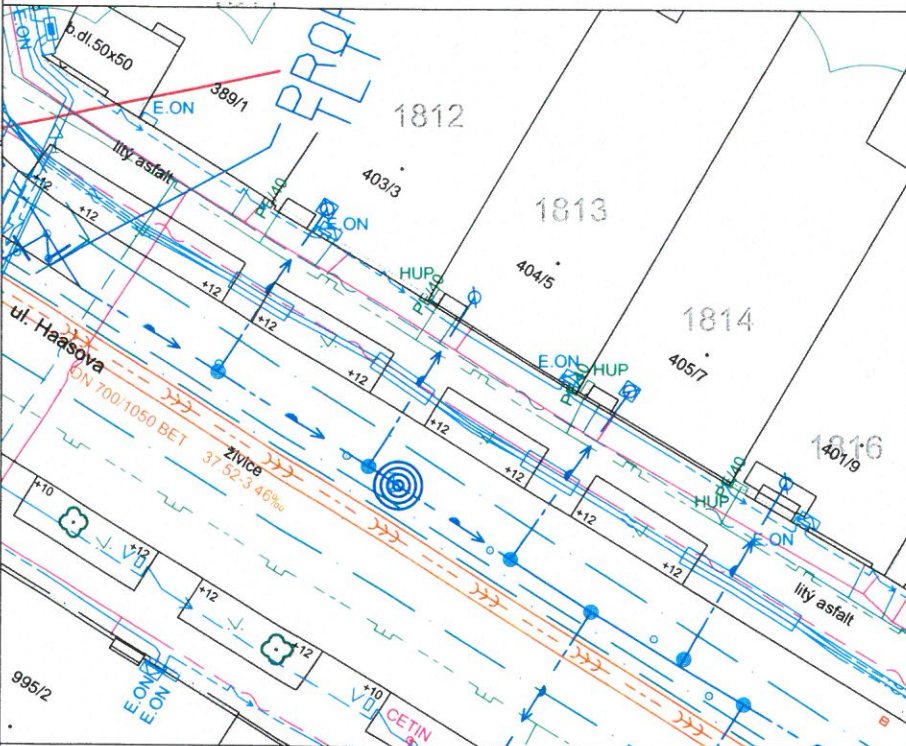
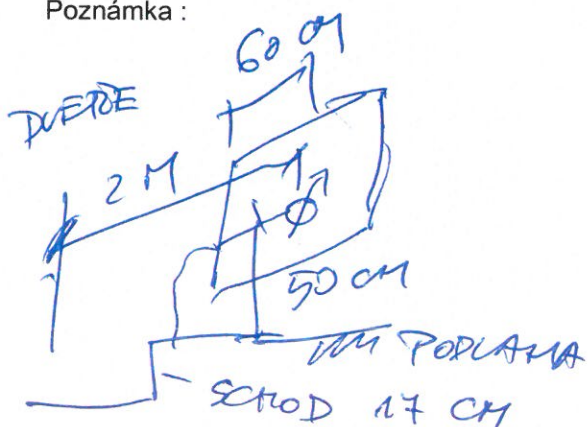
Majitel nemovitosti (kontaktovaná osoba) :

Akce : **Brno, Haasova - rekonstrukce kanalizace a vodovodu**

Nemovitost: **Haasova č.p. 404, č.o. 5**
p.č. 1813, k.ú. Žabovřesky

Majitel(é) nemovitosti : SJM Doubek Emanuel a Doubková Jana, Haasova 404/5, Žabovřesky, 61600 Brno

Kontaktovaná osoba : **DOUBEK**

Situace	Řez
	
Kanalizační přípojka : profil přípojky materiál profil dešť. svodu Poznámka : WLODEM HL. cca 1M	Vodovodní přípojka : profil přípojky PE materiál 1" umístění vodoměru VE SZINI vzdálenost vodoměru v domě V OHOBE Poznámka : 

Průzkum proveden dne : **9.6. 2020**

Průzkum provedl : **ČERNÝ**

Majitel nemovitosti (kontaktovaná osoba) : **pa h.**

Akce : **Brno, Haasova - rekonstrukce kanalizace a vodovodu**

Nemovitost: **Haasova č.p. 445, č.o. 6**
p.č. 807, k.ú. Žabovřesky

Majitel(é) nemovitosti : Bartošková Alena Ing., Pohořanská 94, 41141 Žitenice

Kontaktovaná osoba : **ZA VODNÍKOU**

Situace	Řez
Kanalizační přípojka :	Vodovodní přípojka :
profil přípojky	profil přípojky 1"
materiál	materiál ???
profil dešť. svodu	umístění vodoměru V SÁLNĚ
Poznámka :	vzdálenost vodoměru v domě ZA DVEŘMI
NEU!	Poznámka :

Průzkum proveden dne : **5.6.2020**

Průzkum provedl : **BERNÍ**

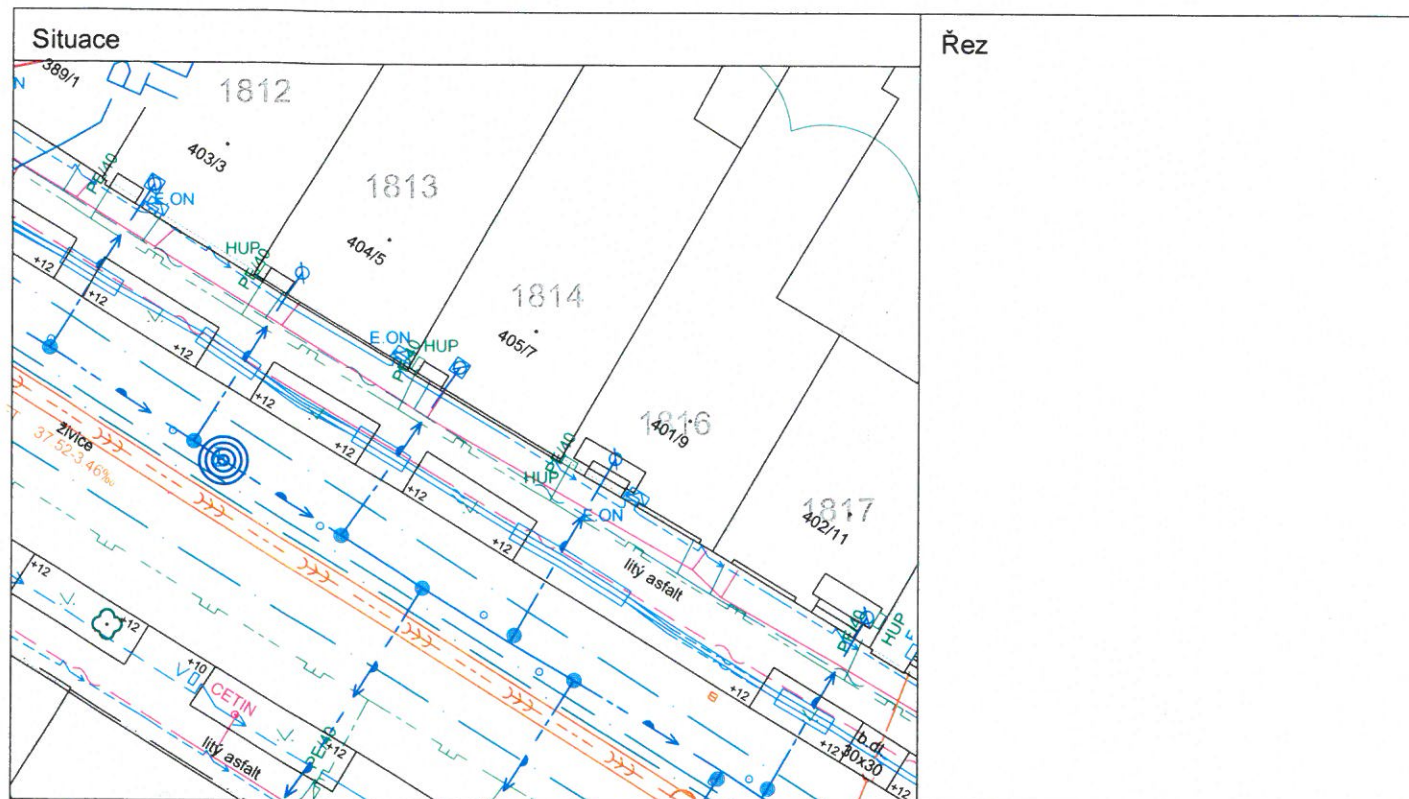
Majitel nemovitosti (kontaktovaná osoba) :

Akce : **Brno, Haasova - rekonstrukce kanalizace a vodovodu**

Nemovitost: **Haasova č.p. 405, č.o. 7
p.č. 1814, k.ú. Žabovřesky**

Majitel(é) nemovitosti : SJM Myslín Pavel a Myslínová Alena, Haasova 405/7, Žabovřesky, 61600 Brno

Kontaktovaná osoba : *Myslín*



Kanalizační přípojka :

profil přípojky

materiál

profil dešť. svodu

Poznámka :

VEDENA V OTVOREM

Vodovodní přípojka :

profil přípojky *1"*

materiál *KOV*

umístění vodoměru *SPRÁVA ZA*

vzdálenost vodoměru v domě *DVEŘMI*

Poznámka : *HL. 1,80 M*

Průzkum proveden dne : *9.5.2020*

Průzkum provedl : *ČERNÝ*

Majitel nemovitosti (kontaktovaná osoba) :

Majiteľ nemovitosti (kontaktovaná osoba) :

Akce : **Brno, Haasova - rekonstrukce kanalizace a vodovodu**

Nemovitost: **Haasova č.p. 401, č.o. 9
p.č. 1816, k.ú. Žabovřesky**

Majitel(é) nemovitosti : Holá Jiřina, Haasova 401/9, Žabovřesky, 61600 Brno

Kontaktovaná osoba :

holá

Situace	Řez
Kanalizační přípojka : profil přípojky <i>DN 160</i> materiál profil dešť. svodu Poznámka : <i>VEDLE VODOVODU</i> <i>9.6. - PŘEDAT'N POPIS</i> <i>- OBRVU SE</i> <i>- po 15 hodině</i>	Vodovodní přípojka : profil přípojky <i>1"</i> materiál <i>PE STARN</i> umístění vodoměru <i>SALITA ZA</i> vzdálenost vodoměru v domě <i>DVEŘI</i> Poznámka :

Průzkum proveden dne :

11.6.2020

Průzkum provedl :

ČERNÝ

Majitel nemovitosti (kontaktovaná osoba) :

ČERNÝ

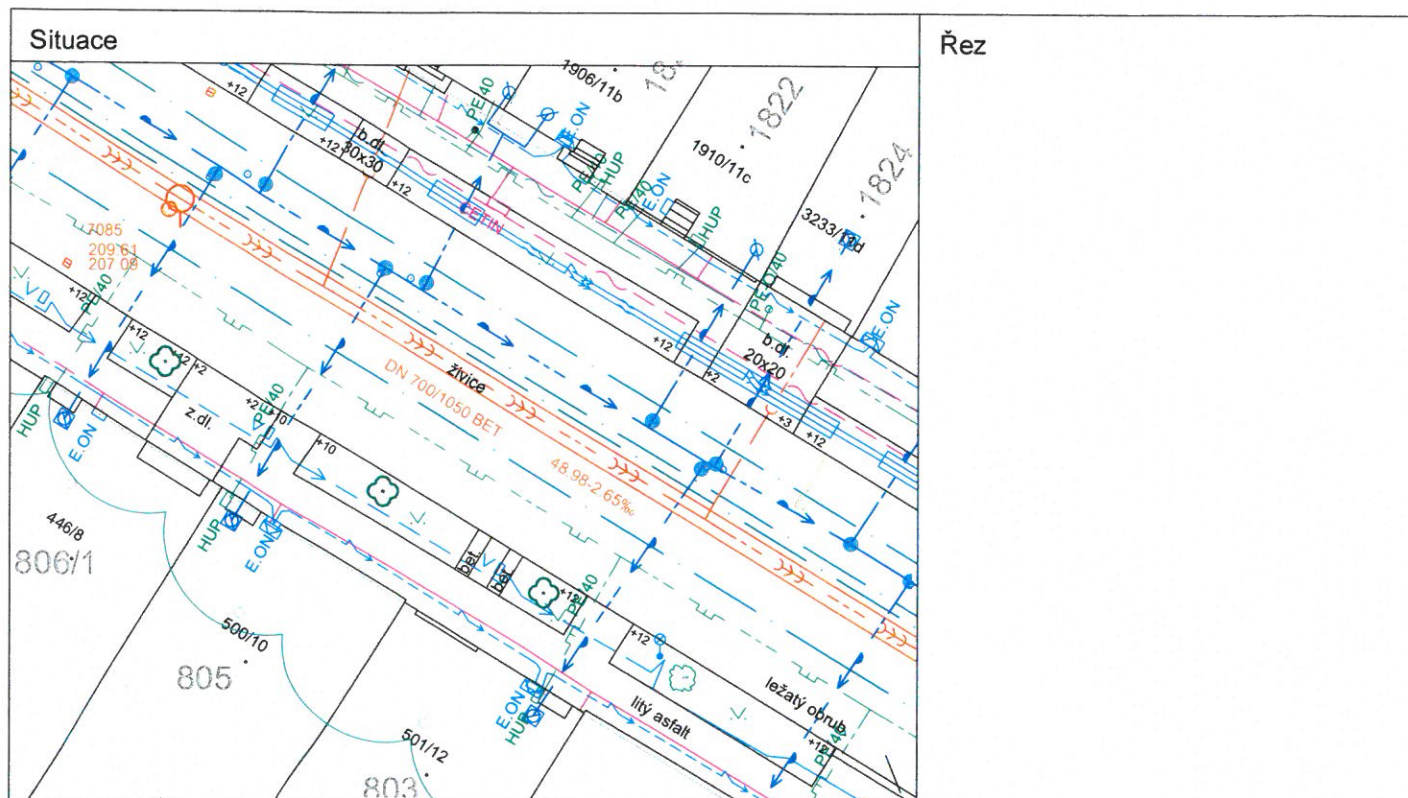
Akce : **Brno, Haasova - rekonstrukce kanalizace a vodovodu**

Nemovitost: **Haasova č.p. 500, č.o. 10**
p.č. 805, k.ú. Žabovřesky

Majitel(é) nemovitosti : Muzikář Pavel, Haasova 500/10, Žabovřesky, 61600 Brno

Kontaktovaná osoba :

MUZIKÁŘOVA



Kanalizační přípojka :

profil přípojky 200

materiál PVC

profil dešť. svodu HL 1,4

Poznámka : V SACHTĚ S VODO
VODEM

9.č. - VYHOZEN DOPIS

- NENÍ ZVONEK

ř. MUZIKÁŘOVA

TEL. : 773 240 584

Vodovodní přípojka :

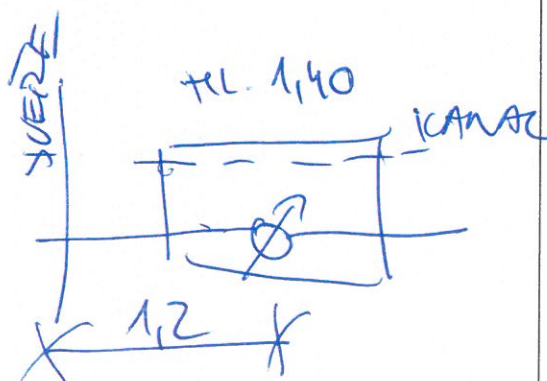
profil přípojky 1"

materiál ?

umístění vodoměru SACHTA V

vzdálenost vodoměru v domě DOME

Poznámka :



Průzkum proveden dne : 11. 6. 2020

Průzkum provedl : ČERNÝ

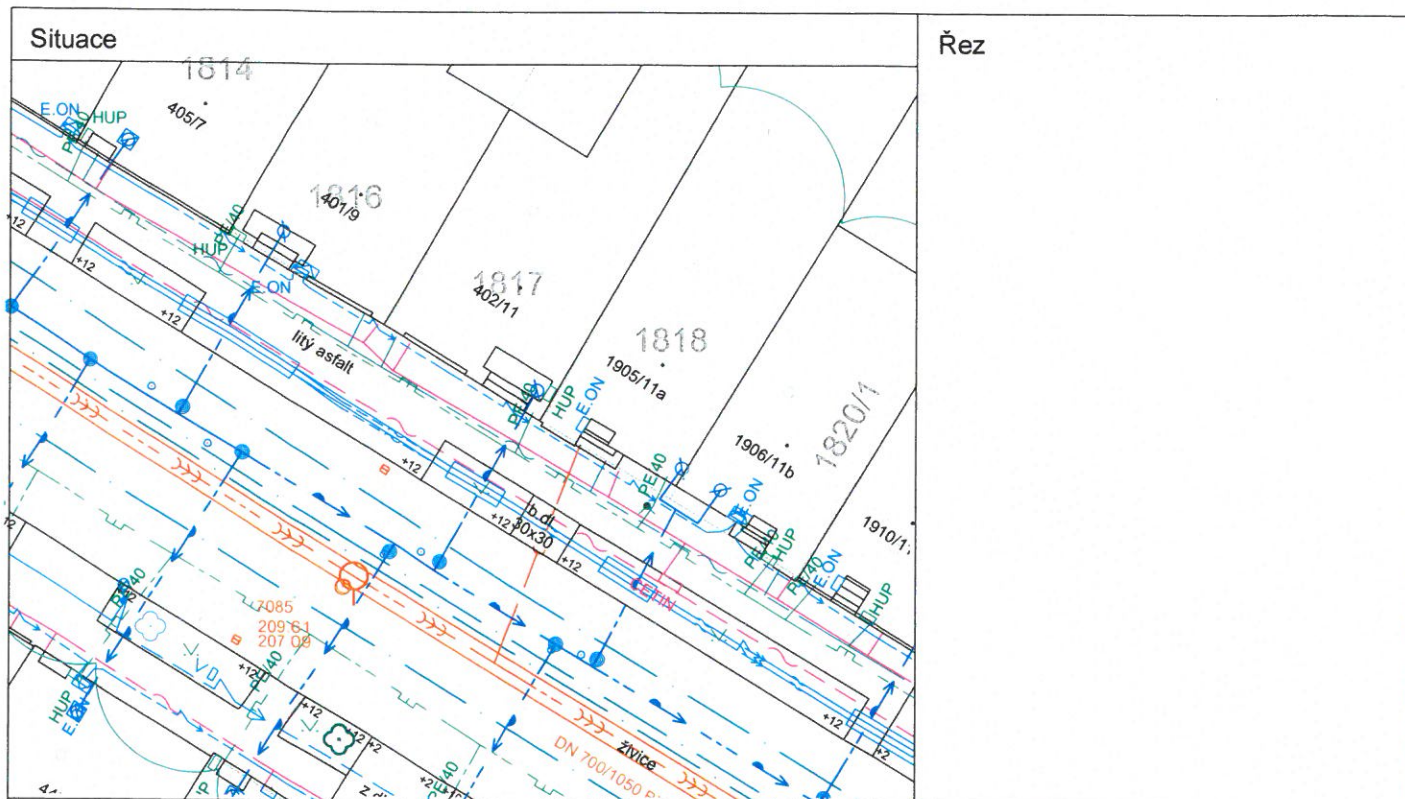
Majitel nemovitosti (kontaktovaná osoba) : Muzikář Pavel

Akce : **Brno, Haasova - rekonstrukce kanalizace a vodovodu**

Nemovitost: **Haasova č.p. 402, č.o. 11
p.č. 1817, k.ú. Žabovřesky**

Majitel(é) nemovitosti : Doležal Eva Ing. MBA, Ostrovní 2063/7, Nové Město, 11000 Praha 1

Kontaktovaná osoba : JANČEK



Kanalizační přípojka :

profil přípojky

materiál NEU!

profil dešť. svodu

Poznámka :

Vodovodní přípojka :

profil přípojky 1'

materiál PE STARÝ

umístění vodoměru SKLITA ZA

vzdálenost vodoměru v domě DVEŘMI

Poznámka :


9.6. - VHOZEN DOPIS

11.6. - NIKDO NEZASTÍŽEN
DOPIS NEH ZVEDNUT

25.6. - 15°

TEL 605 917 960

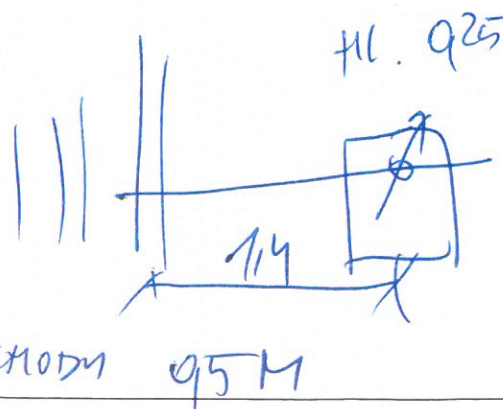SCHODN 95M



Průzkum proveden dne : 25.6.2020

Průzkum provedl : OZERN

Majitel nemovitosti (kontaktovaná osoba) :

Akce : **Brno, Haasova - rekonstrukce kanalizace a vodovodu**

Nemovitost: **Haasova č.p. 1095, č.o. 11a
p.č. 1818, k.ú. Žabovřesky**

Majitel(é) nemovitosti : SJM Macek Aleš Ing. a Macková Dana, Haasova 1905/11a, Žabovřesky, 61600 Brno

723 041 785

Kontakovaná osoba :

MACKOVÁ

Situace	Řez
Kanalizační přípojka : profil přípojky materiál profil dešť. svodu Poznámka : <i>vchodem</i> <i>9.6. - NECHÁM DOPIS</i> <i>- OZVOU SE</i> <i>16.6. - DOVOLENA' DO ČERVENCE</i> <i>9.7. 8⁰⁰</i>	Vodovodní přípojka : profil přípojky materiál umístění vodoměru <i>sklep</i> vzdálenost vodoměru v domě Poznámka : <i>stěna U90 ~</i> <i>podl. 99 m</i> <i>podl - cesta 1,4 m</i>

Průzkum proveden dne :

Průzkum provedl :

Majitel nemovitosti (kontakovaná osoba) :

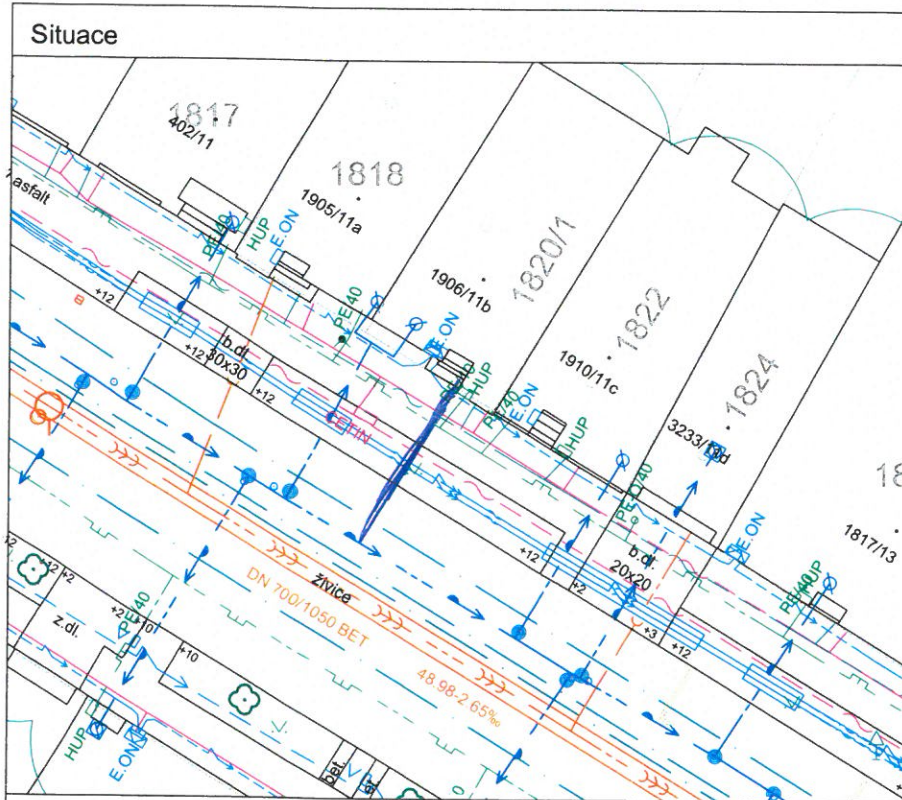
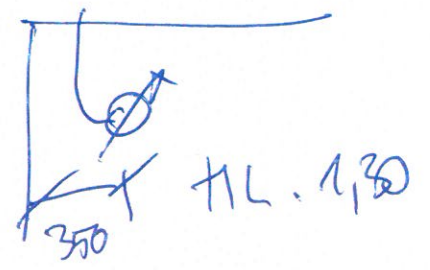
Akce : **Brno, Haasova - rekonstrukce kanalizace a vodovodu**

Nemovitost: **Haasova č.p. 1096, č.o. 11b
p.č. 1820/1, k.ú. Žabovřesky**

Majitel(é) nemovitosti : SJM Peterka Zdeněk Mgr. a Peterková Miriam, Haasova 1906/11b, Žabovřesky, 61600 Brno

Kontaktovaná osoba :

PETERKOVÁ

Situace	Řez
	
Kanalizační přípojka :	Vodovodní přípojka :
profil přípojky <i>32</i>	profil přípojky <i>1"</i>
materiál <i>?</i>	materiál <i>GOEL</i>
profil dešť. svodu	umístění vodoměru <i>SKUP</i>
Poznámka : <i>VE SKLEPĚ JE VIDĚT ZABETONOVANÍ q.c. - ZANECHÁNÍ POPIS PODSKLEPENO ! VEDENA PRÁVĚM ROHEM DMC</i>	Poznámka : <i>SKUPINA PŘÍPOJKA S ÚSLEM MA</i>
	

Průzkum proveden dne : *MC. 2020*

Průzkum provedl : *ČERNÝ*

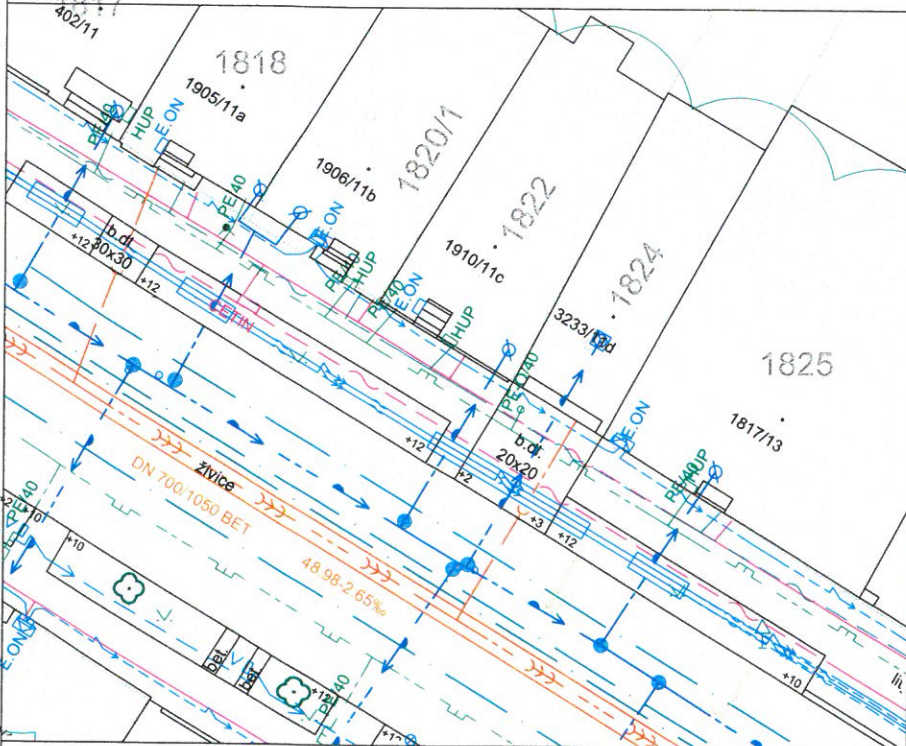
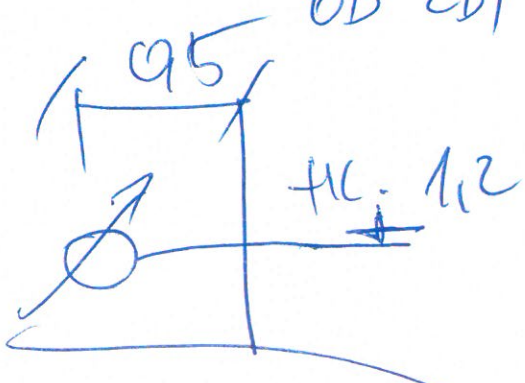
Majitel nemovitosti (kontaktovaná osoba) : *Peterka*

Akce : **Brno, Haasova - rekonstrukce kanalizace a vodovodu**

Nemovitost: **Haasova č.p. 1910, č.o. 11c
p.č. 1822, k.ú. Žabovřesky**

Majitel(é) nemovitosti : Daňhel Tomáš, Haasova 1910/11c, Žabovřesky, 61600 Brno

Kontaktovaná osoba : **DAŇHEL - 606 746 150**

Situace	Řez
	
Kanalizační přípojka : profil přípojky 110 materiál TKC profil dešť. svodu Poznámka : 7.6. - VHOZEN DOPIS 12.6. - 15³⁰ PODSKLEPENÍ	Vodovodní přípojka : profil přípojky 111 materiál PO STARÉ umístění vodoměru SKLEP vzdálenost vodoměru v domě 0,5 M Poznámka : OD ZDI 

Průzkum proveden dne : **12.6.2020**

Průzkum provedl : **ČERNÝ**

Majitel nemovitosti (kontaktovaná osoba) :

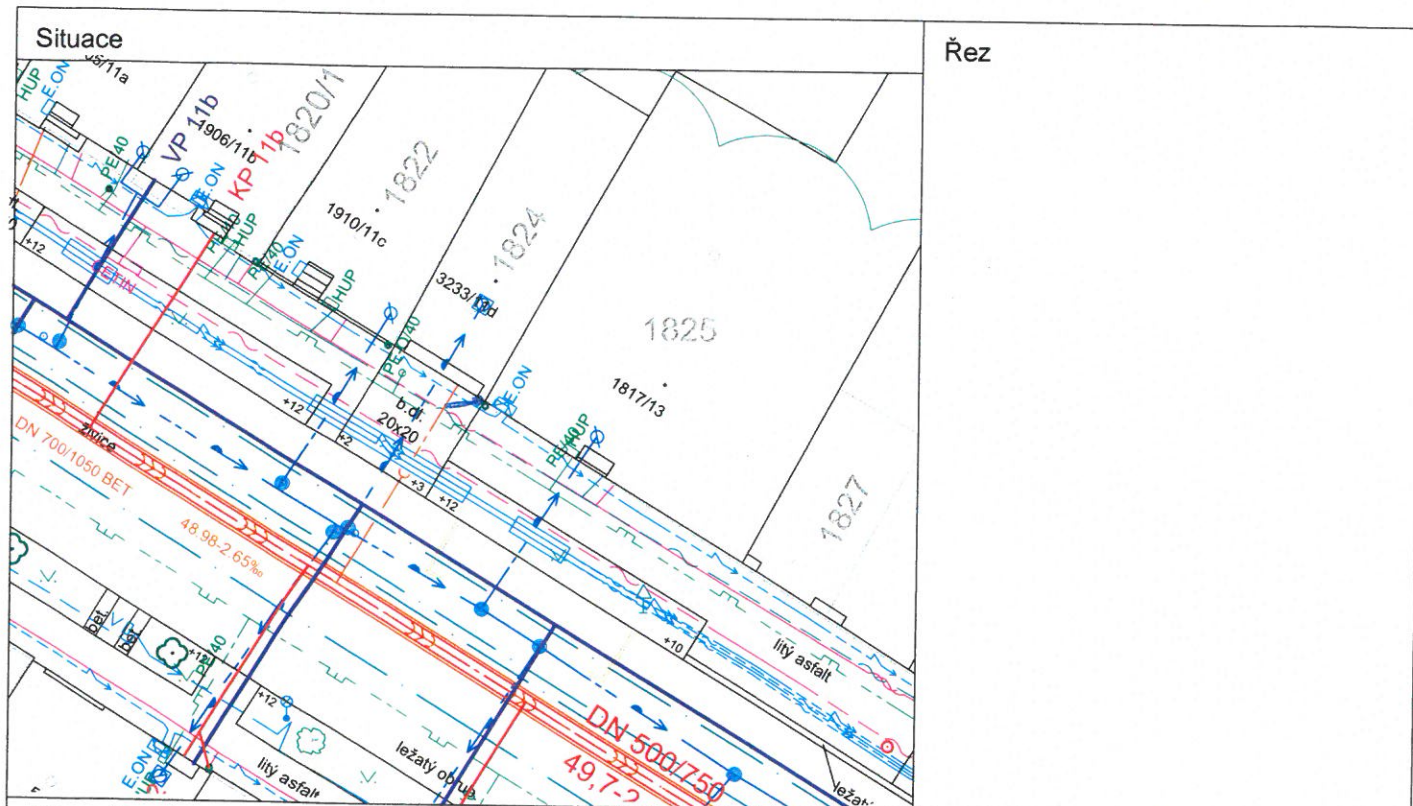
Akce: **Brno, Haasova - rekonstrukce kanalizace a vodovodu**

Nemovitost: **Haasova č.p. 3233, č.o. 11d**
p.č. 1824, k.ú. Žabovřesky

Majitel(é) nemovitosti : Pelikán Martin, Jundrovská 1303/43, Komín, 62400 Brno 777 070 777

Kontaktovaná osoba :

PELIKÁN



Kanalizační přípojka :

profil přípojky 150

materiál

profil dešť. svodu

Poznámka :

VEN VJEZD

16⁰⁰ - 25.6.

NADOJIT DEŠŤÁK

Vodovodní přípojka :

profil přípojky 1"

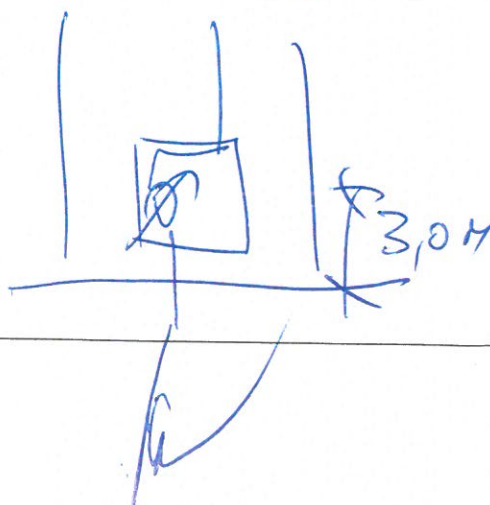
materiál PE SDR 11

umístění vodoměru SČAUTA VE

vzdálenost vodoměru v domě VRAZEB

Poznámka :

HL. 18 M



Průzkum proveden dne : 25.6.2020

Průzkum provedl : OERNH

Majitel nemovitosti (kontaktovaná osoba) :

Protokol o revizi kanalizační přípojky K1

identifikátor:


Název stavby:		Číslo stavby:	
Brno - Hausova, nova kanalizace			
Nemovitost : Ulice : Hausova		přic. z 1824 1788/1 č.o. : č.p. :	
Technické údaje kanalizační přípojky :		novostavba rekonstrukce oprava	
Profil přípojky :	DN 150	Systém kanalizace :	splásková - dešťová - jednotná *)
Celková délka vyměněného potrubí: 4,30 m z toho délka přípojky pod veř. prostranstvím: m			
Materiál : kamenina - beton - sklolaminát - PVC *)			
Způsob připojení na stoku : odbočka z potrubí - odvrť na potrubí *)			
Způsob připojení na vnitřní rozvod : manžeta - přechodka - ztracená šachta - v hrdle *)			
Umístění revizní šachty : v zahradě v předzahradce - v domě - před domem - bez rev. šachty *)			

Náčrt skutečného provedení přípojky :

Situace :

plnou čarou je zakreslen úsek potrubí, který byl vyměněn

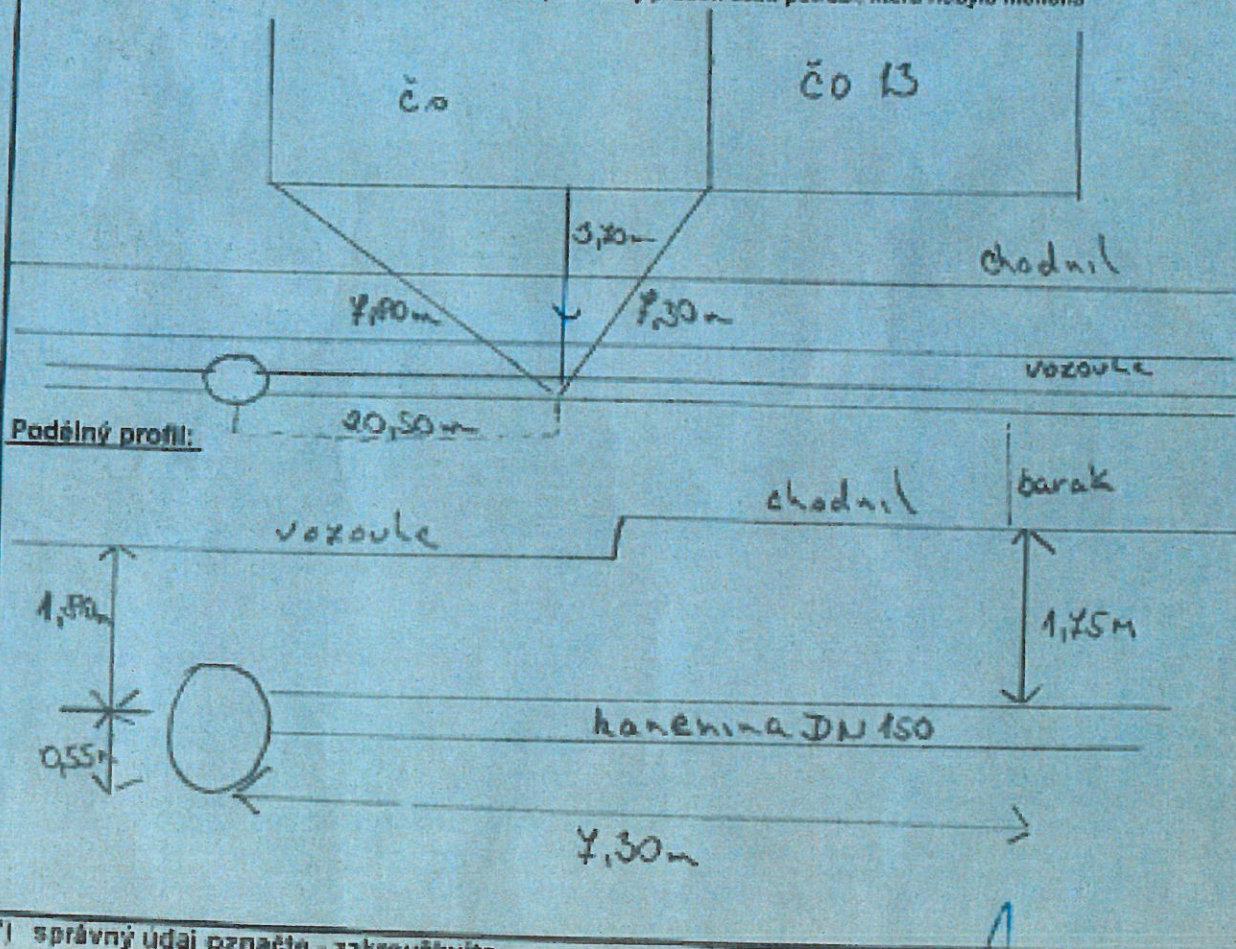přerušovanou čarou je zakreslen známý nebo předpokládaný průběh části potrubí, která nebyla měněna



*) správný údaj označte - zakroužkujte

Za správnost provedení a zakreslení přípojky odpovídá :

Kontrolu přípojky před zasypáním za BVK a.s. provedl :

 ML Star s.r.o.
Božetěchova 303/11, 612 01 Brno
IČ: 293 79 219, DIČ: CZ29379219

datum, jméno, podpis, razítko firmy

datum, jméno, podpis

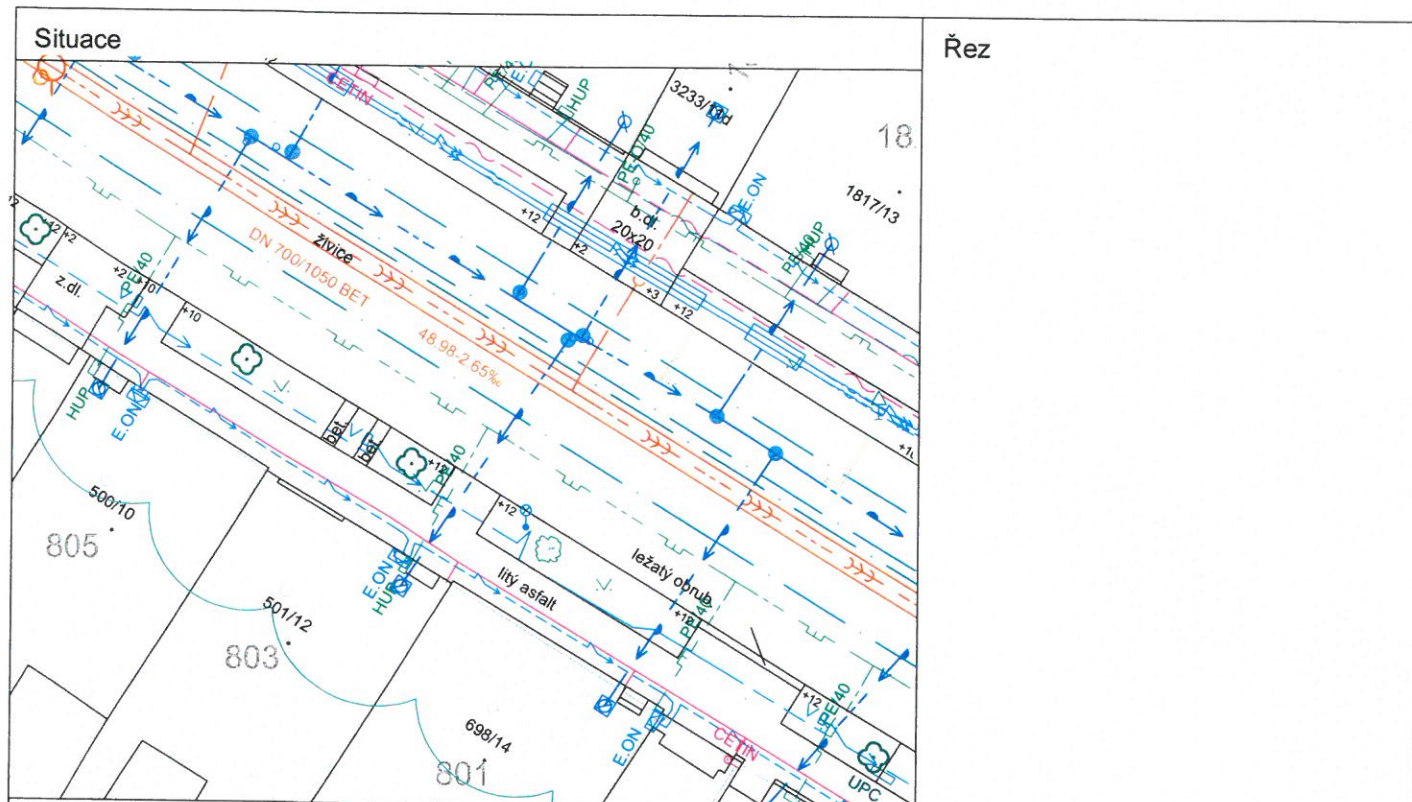
Akce : **Brno, Haasova - rekonstrukce kanalizace a vodovodu**

Nemovitost: **Haasova č.p. 501, č.o. 12**
p.č. 803, k.ú. Žabovřesky

Majitel(é) nemovitosti : Hamerník Zdeněk, Haasova 501/12, Žabovřesky, 61600 Brno

Kontaktovaná osoba :

HAMERNÍK



Kanalizační přípojka :

profil přípojky

materiál

profil dešť. svodu

Poznámka :

g.č. VHOZEN DOPIS

Vodovodní přípojka :

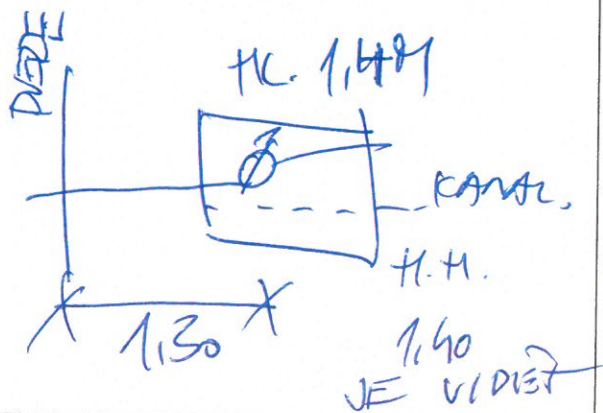
profil přípojky *111*

materiál *OCEL*

umístění vodoměru *ZA PŘÍKOTEM ZA DVEŘMI*

vzdálenost vodoměru v domě

Poznámka :



Průzkum proveden dne : *11.6. 2020*

Průzkum provedl : *CERNÝ*

Majitel nemovitosti (kontaktovaná osoba) : *Hamerník*

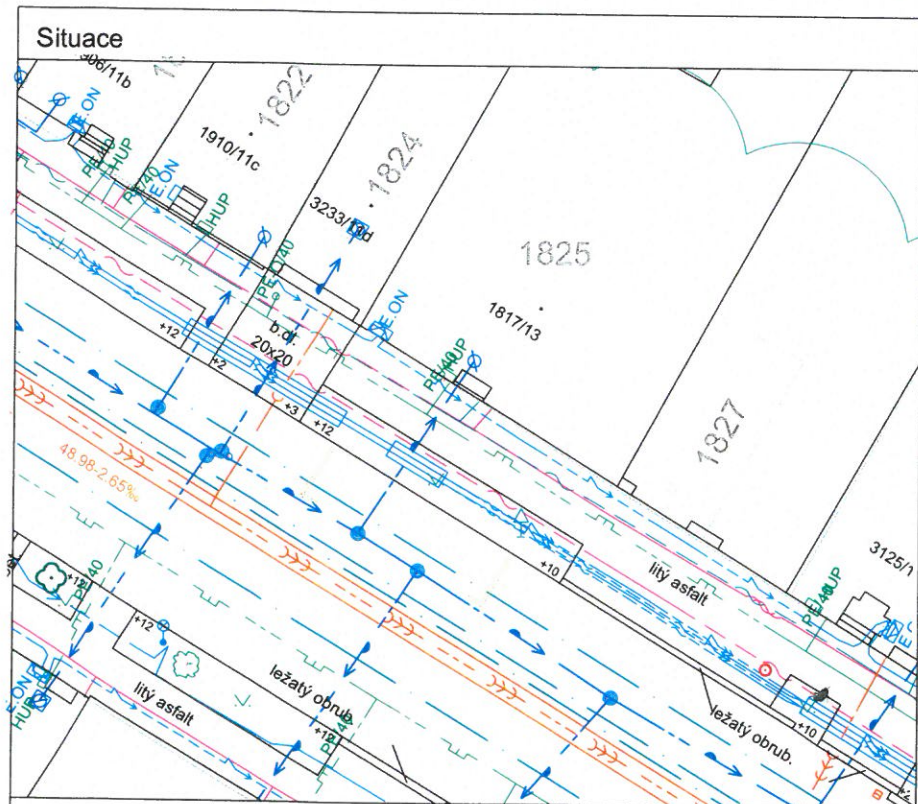
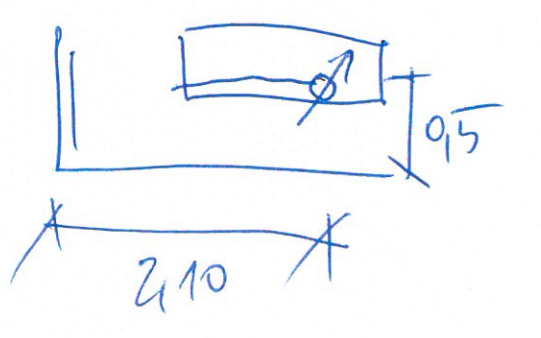
Akce : **Brno, Haasova - rekonstrukce kanalizace a vodovodu**

Nemovitost: **Haasova č.p. 1817, č.o. 13**
p.č. 1825, k.ú. Žabovřesky

Majitel(é) nemovitosti : Bernášek Jan Mgr., Fibichova 216/17, 67904 Adamov

Kontakovaná osoba :

BERNÁŠEK

Situace	Řez
	
Kanalizační přípojka : profil přípojky 2 materiál ? profil dešť. svodu Poznámka : STŘEDEM VCHODU 9.6. - VHOZEN DOTIS 12.6. - 1500	Vodovodní přípojka : profil přípojky 1" materiál PE STARD umístění vodoměru NIIKA ZA vzdálenost vodoměru v domě DVEŘMI Poznámka : 

Průzkum proveden dne : **12.6. 2020**

Průzkum provedl : **ČERNÝ**

Majitel nemovitosti (kontakovaná osoba) : **Bernášek**

Akce : **Brno, Haasova - rekonstrukce kanalizace a vodovodu**

Nemovitost: **Haasova č.p. 698, č.o. 14**
p.č. 801, k.ú. Žabovřesky

Majitel(é) nemovitosti : Čech Martin Ing., Haasova 698/14, Žabovřesky, 61600 Brno
Čechová Lenka, Haasova 698/14, Žabovřesky, 61600 Brno

Kontaktovaná osoba :

ČECHOVÁ

Situace	Řez
Kanalizační přípojka :	Vodovodní přípojka :
profil přípojky	profil přípojky <i>1"</i>
materiál	materiál <i>PE STARÝ</i>
profil dešť. svodu	umístění vodoměru <i>SKŘEPA ZA DVEŘMI</i>
Poznámka : <i>NEVÍ, ASI VCHODEM</i>	vzdálenost vodoměru v domě
<i>9.6. - VHOZEN DOPIS</i>	Poznámka :

Průzkum proveden dne : *11. 6. 2020*

Průzkum provedl :

ČECHOVÁ

Majitel nemovitosti (kontaktovaná osoba) :

Čech Martin

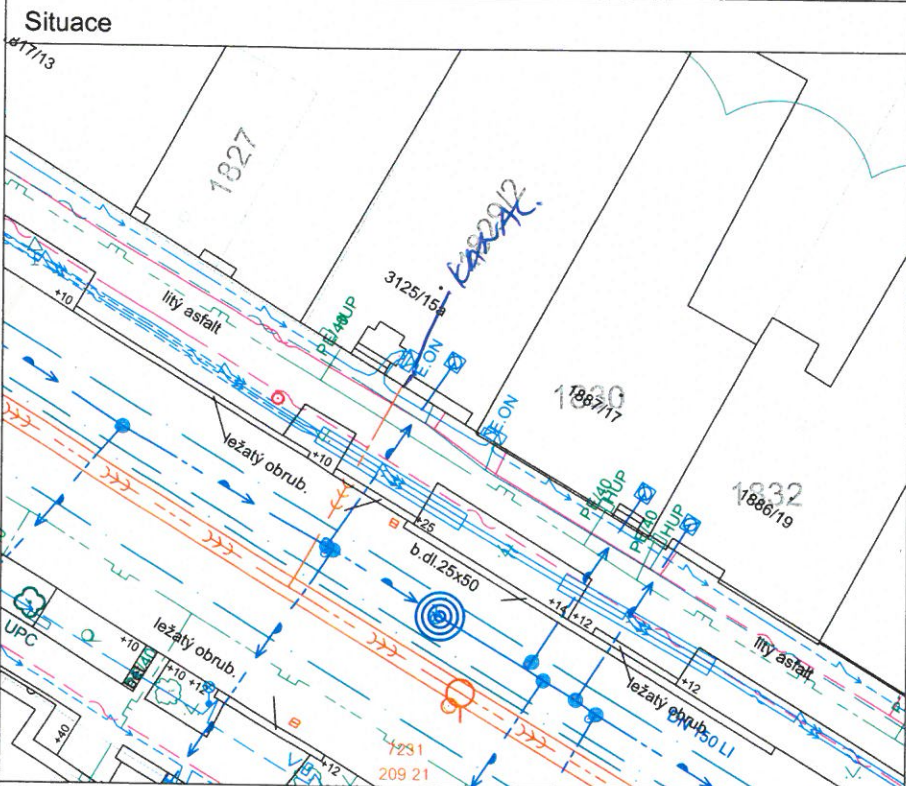
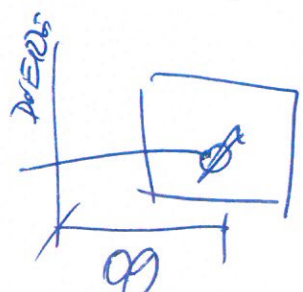
Akce : **Brno, Haasova - rekonstrukce kanalizace a vodovodu**

Nemovitost: **Haasova č.p. 3125, č.o. 15a**
p.č. 1829/2, k.ú. Žabovřesky

Majitel(é) nemovitosti : Ščurkevič Petr Ing. a Ščurkevičová Drahomíra Ing., Haasova 3125/15a, Žabovřesky, 61600 Brno

Kontaktovaná osoba :

ŠČURKEVIČ

Situace	Řez
	
Kanalizační přípojka : profil přípojky materiál profil dešť. svodu Poznámka : <i>tl. cca 99 M</i> <i>18.6. VHOZEN POPIS (NA ÚT 23.6.)</i>	Vodovodní přípojka : profil přípojky <i>1"</i> materiál <i>OCER ?</i> umístění vodoměru <i>V SÁMĚ</i> vzdálenost vodoměru v domě <i>ZA VCHODEM</i> Poznámka : <i>tl. 2,30 M</i>
<i>ŠCHODY</i> <i>0,5 M</i>	

Průzkum proveden dne : *23.6.2020*

Průzkum provedl : *ČERNÝ*

Majitel nemovitosti (kontaktovaná osoba) :

ŠČURKEVIČ

Ščur

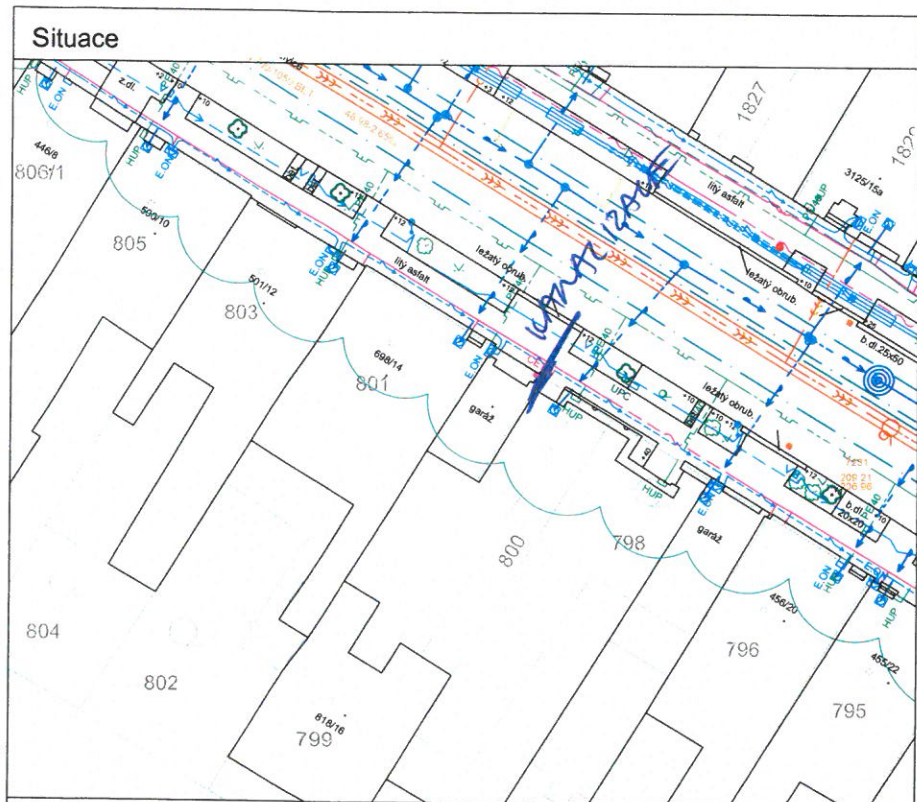
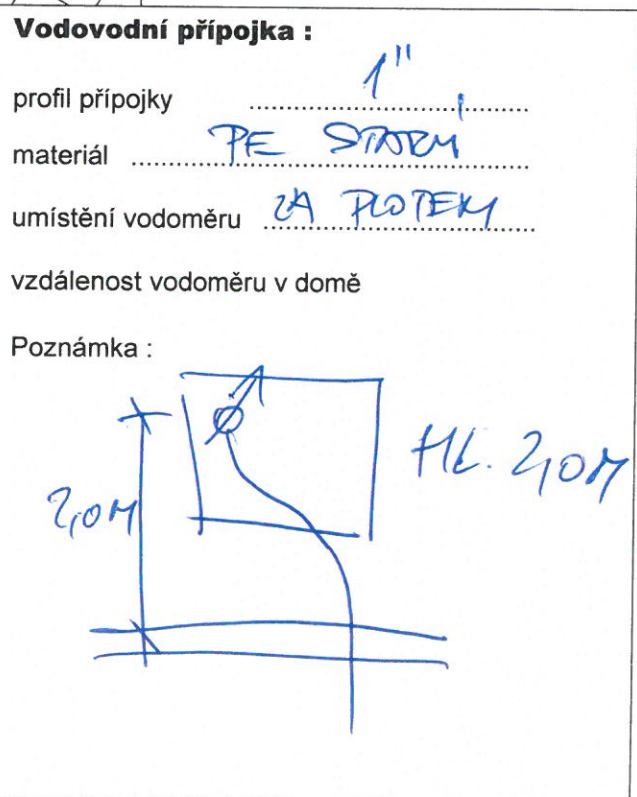
Akce : **Brno, Haasova - rekonstrukce kanalizace a vodovodu**

Nemovitost: **Haasova č.p. 818, č.o. 16**
p.č. 799, k.ú. Žabovřesky

Majitel(é) nemovitosti : Badinová Blanka, Haasova 818/16, Žabovřesky, 61600 Brno

Kontaktovaná osoba :

MICHALEKOVÁ

Situace	Řez
	
Kanalizační přípojka : profil přípojky materiál profil dešť. svodu Poznámka : 18.6. VHOZEN DOPIS (NA ÚT. 23.6.)	Vodovodní přípojka : profil přípojky materiál umístění vodoměru vzdálenost vodoměru v domě Poznámka : 

Průzkum proveden dne : 23.6.2010

Průzkum provedl : OLEK

Majitel nemovitosti (kontaktovaná osoba) :

L. OLK

Akce : **Brno, Haasova - rekonstrukce kanalizace a vodovodu**

Nemovitost: **Haasova č.p. 1887, č.o. 17**
p.č. 1830, k.ú. Žabovřesky

Majitel(é) nemovitosti : Šilhanová Ladislava Mgr., Haasova 1887/17, Žabovřesky, 61600 Brno

Kontaktovaná osoba :

ŠILHANOVÁ!

Situace	Řez
Kanalizační přípojka : profil přípojky <i>200</i> materiál <i>PVC</i> profil dešť. svodu Poznámka : <i>18.6. VHOZEN PORIS (NA ÚT. 23.6.)</i>	Vodovodní přípojka : profil přípojky <i>1"</i> materiál <i>PE STARDI</i> umístění vodoměru <i>SKRITA ZA</i> vzdálenost vodoměru v domě <i>DVEŘI</i> Poznámka :

Průzkum proveden dne : *23.6. 2020*

Průzkum provedl : *CERNÝ*

Majitel nemovitosti (kontaktovaná osoba) :

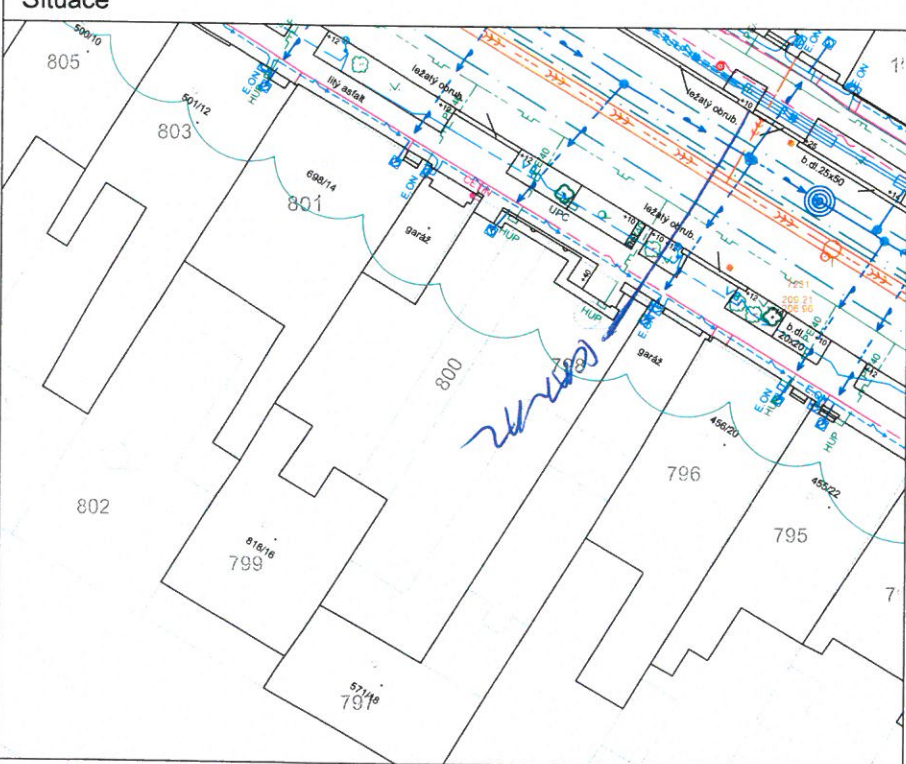
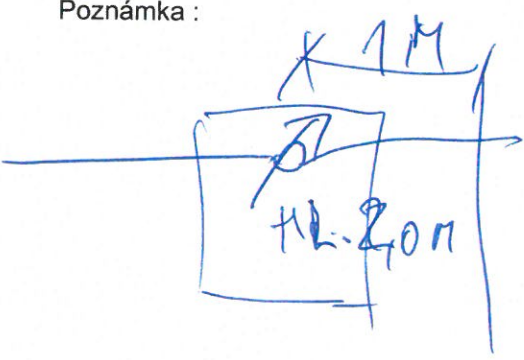
Akce : **Brno, Haasova - rekonstrukce kanalizace a vodovodu**

Nemovitost: **Haasova č.p. 571, č.o. 18**
p.č. 797, k.ú. Žabovřesky

Majitel(é) nemovitosti : Skalický Ivo Ing. a Skalická Ivana Ing., Haasova 571/18, Žabovřesky, 61600 Brno

Kontaktovaná osoba :

SKALICKÝ

Situace	Řez
	
Kanalizační přípojka : profil přípojky materiál NEVI profil dešť. svodu Poznámka : 18.6. VHOZEN POPIS (NA ÚT. 23.6.)	Vodovodní přípojka : profil přípojky 1" materiál PC STAPY umístění vodoměru SALITA vzdálenost vodoměru v domě GARÁŽ Poznámka : 

Průzkum proveden dne : **23.4.2020**

Průzkum provedl :

Majitel nemovitosti (kontaktovaná osoba) :

Majiteľ nemovitosti (kontaktovaná osoba) :

Akce : **Brno, Haasova - rekonstrukce kanalizace a vodovodu**

Nemovitost: **Haasova č.p. 456, č.o. 20
p.č. 796, k.ú. Žabovřesky**

Majitel(é) nemovitosti : Kučerová Eva, Šumavská 2279/36, Žabovřesky, 60200 Brno

Kontaktovaná osoba :

KUČERA

Situace	Řez
Kanalizační přípojka :	Vodovodní přípojka :
profil přípojky ??	profil přípojky 1"
materiál	materiál PE STARE
profil dešť. svodu	umístění vodoměru SKLADA ZA
Poznámka :	vzdálenost vodoměru v domě DVĚDKI
18.6. VHUZEN DOPIS (NA ÚT. 23.6.)	Poznámka : HL. 1,2 M

Průzkum proveden dne : 23.6.2020

Průzkum provedl : ČERNÝ

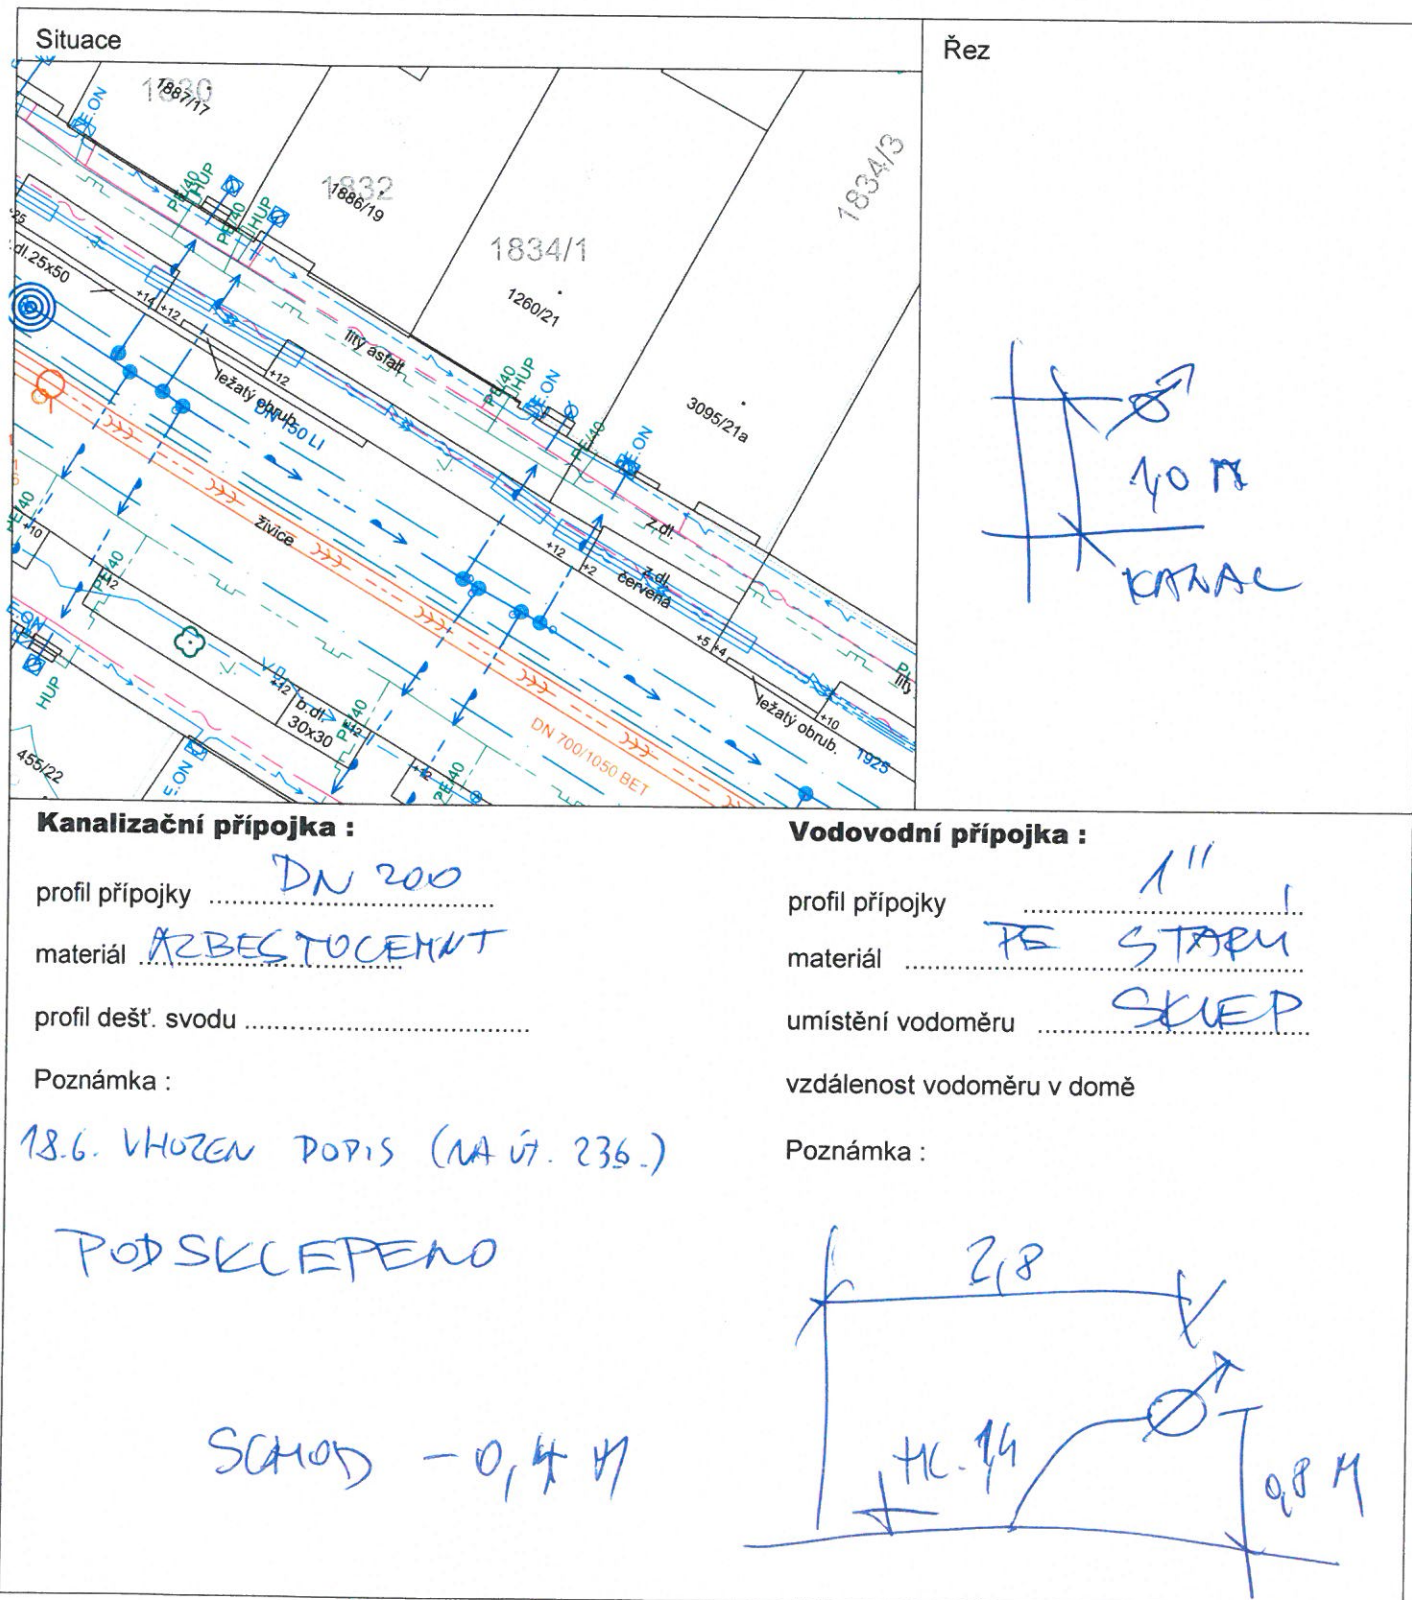
Majitel nemovitosti (kontaktovaná osoba) :

Akce : **Brno, Haasova - rekonstrukce kanalizace a vodovodu**

Nemovitost: **Haasova č.p. 1260, č.o. 21
p.č. 1834/1, k.ú. Žabovřesky**

Majitel(é) nemovitosti : Švancara Jan RNDr. CSc. a Švancarová Marie MUDr., Haasova 1260/21, Žabovřesky, 61600 Brno

Kontaktovaná osoba :



Průzkum proveden dne :

Průzkum provedl :

Majiteľ nemovitosti (kontaktovaná osoba) :

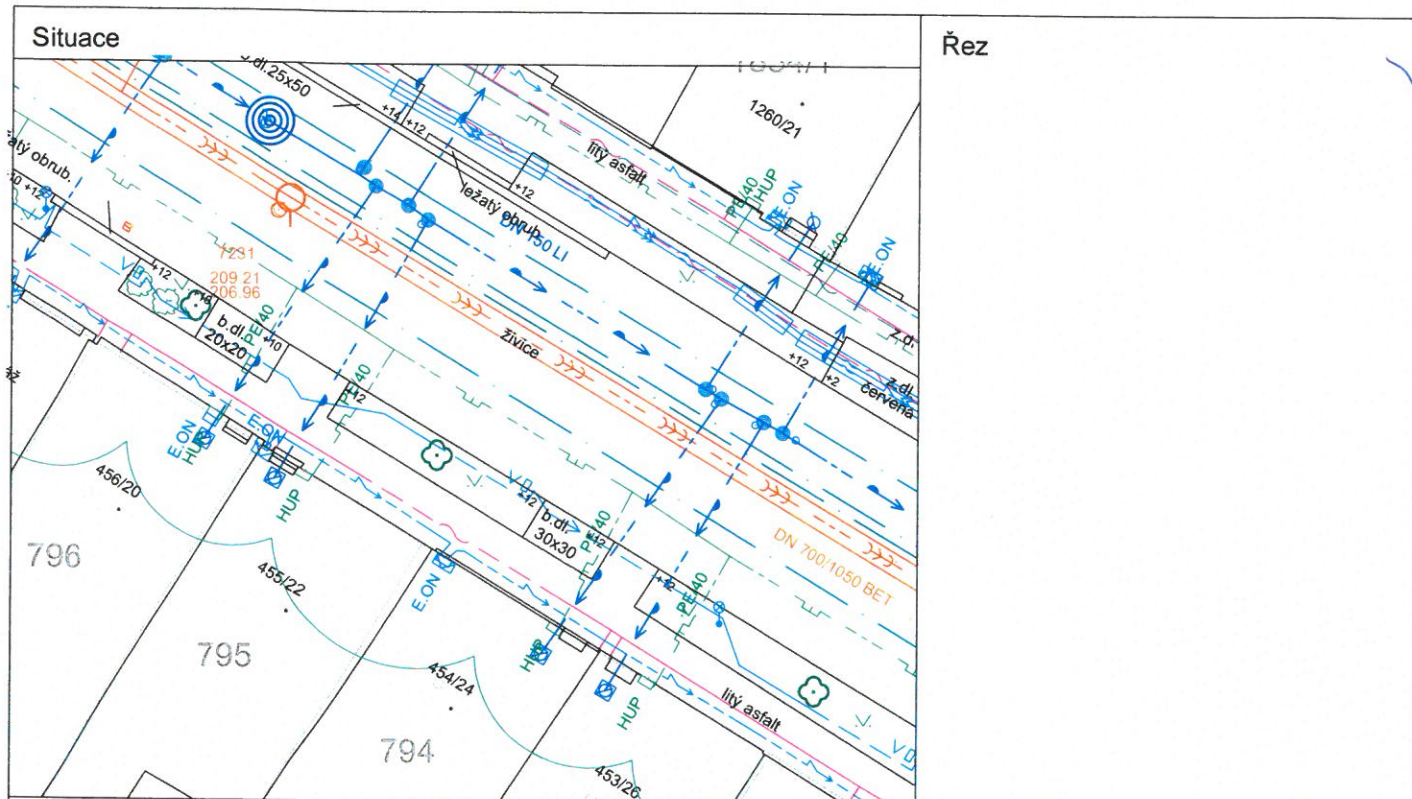
Majiteľ nemovitosti (kontaktná osoba) :

Akce : **Brno, Haasova - rekonstrukce kanalizace a vodovodu**

Nemovitost: **Haasova č.p. 455, č.o. 22**
p.č. 795, k.ú. Žabovřesky

Majitel(é) nemovitosti : Marková Renata, Haasova 455/22, Žabovřesky, 61600 Brno

Kontaktovaná osoba : *BUCHTOVA*



Kanalizační přípojka :

profil přípojky *200*

materiál *PVC*

profil dešť. svodu

Poznámka :

18.6. VHOZEN DOPIS (NA ÚT. 23.6.)

Vodovodní přípojka :

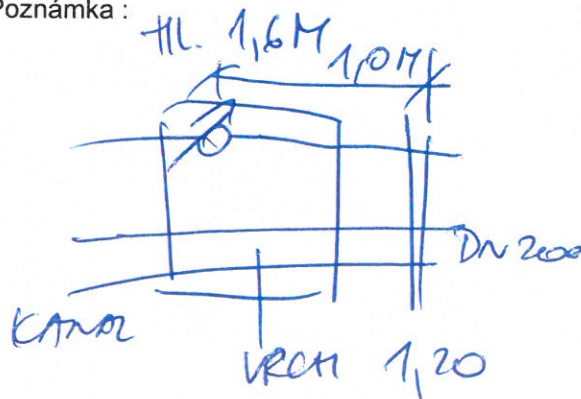
profil přípojky *11*

materiál *PE STARD*

umístění vodoměru *SACHTA ZA*

vzdálenost vodoměru v domě *DVEŘMI*

Poznámka :



Průzkum proveden dne : *23.6.2020*

Průzkum provedl : *OZEM*

Majitel nemovitosti (kontaktovaná osoba) :

Majiteľ nemovitosti (kontaktovaná osoba) :

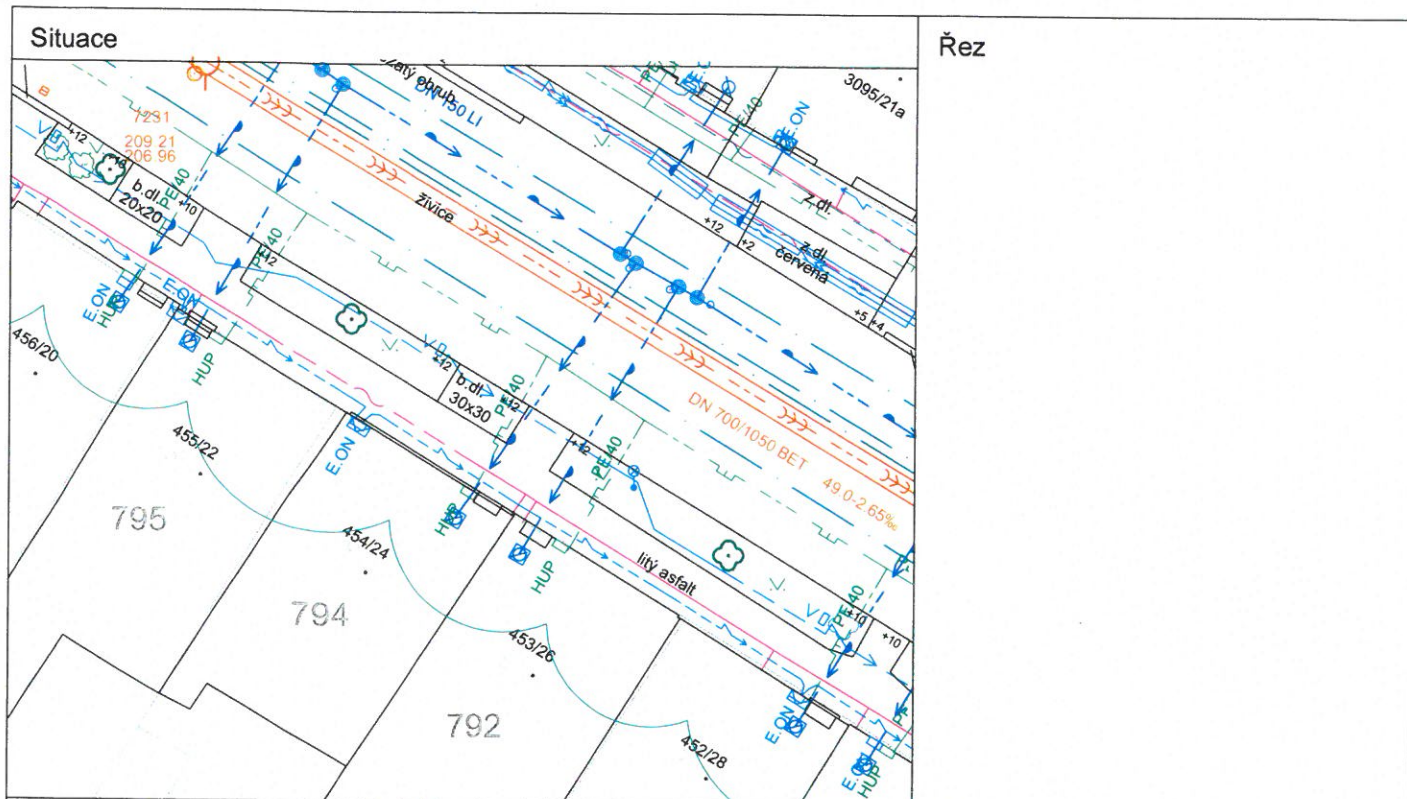
Akce : **Brno, Haasova - rekonstrukce kanalizace a vodovodu**

Nemovitost: **Haasova č.p. 454, č.o. 24**
p.č. 794, k.ú. Žabovřesky

Majitel(é) nemovitosti : Pacal Jiří a Pacalová Hana, Haasova 454/24, Žabovřesky, 61600 Brno

Kontaktovaná osoba :

PACAL



Kanalizační přípojka :

profil přípojky *DN 200*

materiál *BETON*

profil dešť. svodu

Poznámka :

18.6. (HOZEN DOPIS NA ÚT. 23.6.)

Vodovodní přípojka :

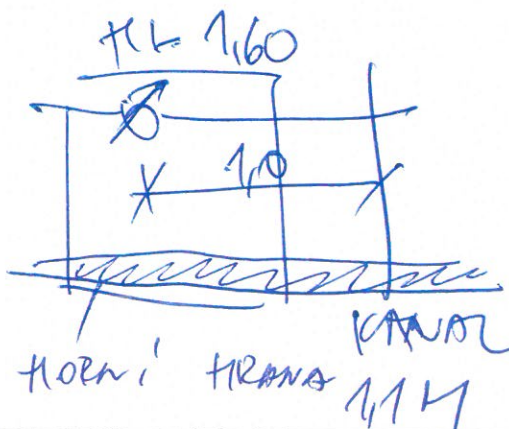
profil přípojky *1"*

materiál *PE STARNÍ*

umístění vodoměru *SPROTA ZA*

vzdálenost vodoměru v domě *DLEDMÍ*

Poznámka :



Průzkum proveden dne : *23.6.2020*

Průzkum provedl : *OEEM*

Majitel nemovitosti (kontaktovaná osoba) :

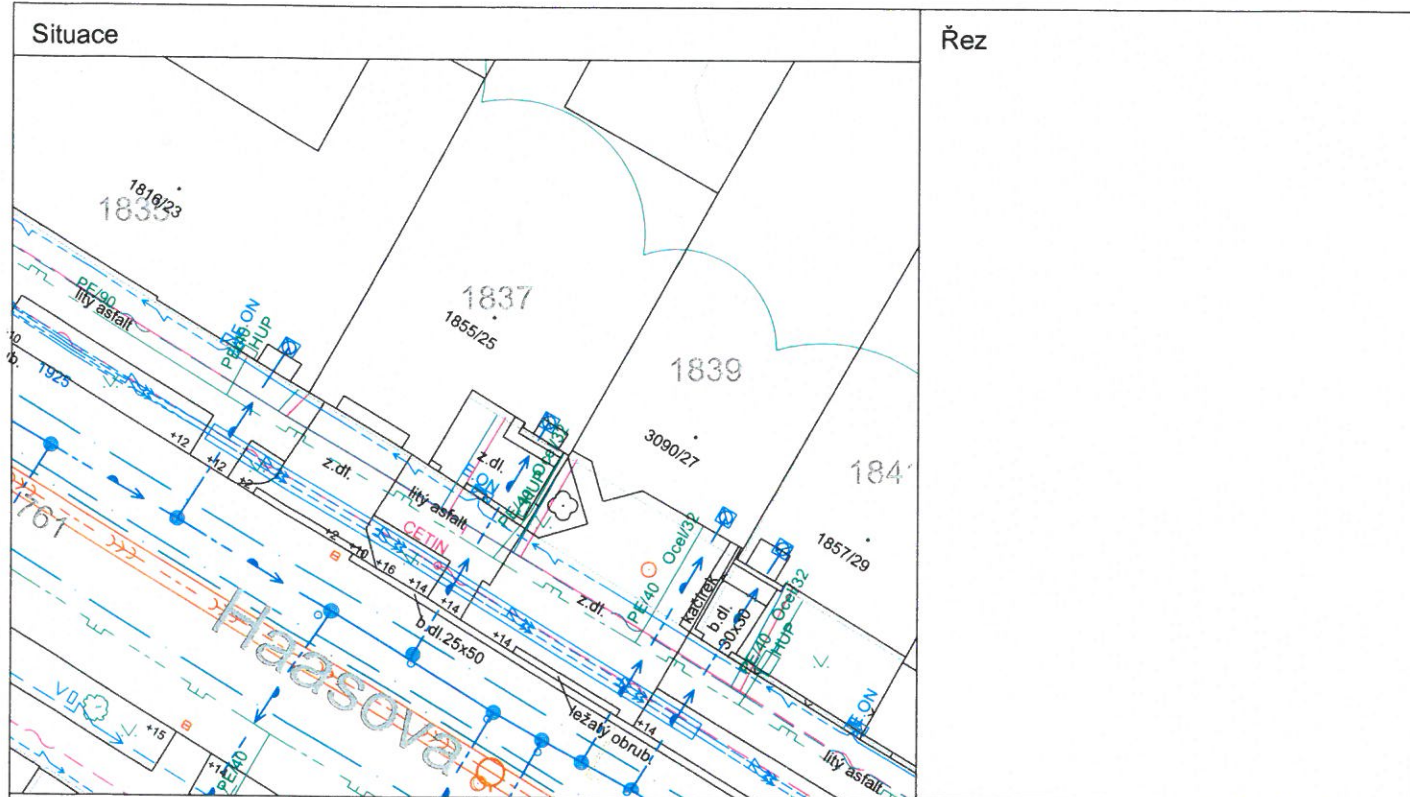
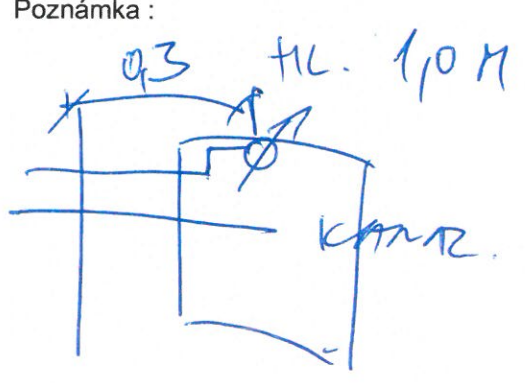
[Signature]

Akce : **Brno, Haasova - rekonstrukce kanalizace a vodovodu**

Nemovitost: **Haasova č.p. 1855, č.o. 25**
p.č. 1837, k.ú. Žabovřesky

Majitel(é) nemovitosti : Šon Stanislav, Haasova 1855/25, Žabovřesky, 61600 Brno

Kontaktovaná osoba : Šon

Situace	Řez
	
Kanalizační přípojka :	Vodovodní přípojka :
profil přípojky <u>150</u>	profil přípojky <u>11</u>
materiál <u>PVC</u>	materiál <u>PE STABIL</u>
profil dešť. svodu	umístění vodoměru <u>BARNA ZA DVEŘI</u>
Poznámka :	vzdálenost vodoměru v domě
<u>18.6. VHOZEN DOPIS (NA ČT. 25.6.)</u>	Poznámka :
<u>ŠRODÝ 30 cm</u>	

Průzkum proveden dne : 25.6. 2020

Průzkum provedl : ŠON

Majitel nemovitosti (kontaktovaná osoba) :

Akce : **Brno, Haasova - rekonstrukce kanalizace a vodovodu**

Nemovitost: **Haasova č.p. 453, č.o. 26**
p.č. 792, k.ú. Žabovřesky

Majitel(é) nemovitosti : Stejkora Pavel a Stejkorová Dana, Haasova 453/26, Žabovřesky, 61600 Brno

Kontaktovaná osoba :

STEJKORA

Situace	Řez
Kanalizační přípojka :	Vodovodní přípojka :
profil přípojky 150	profil přípojky 1"
materiál KARENI NA	materiál PE
profil dešť. svodu	umístění vodoměru PRANTA 2A
Poznámka :	vzdálenost vodoměru v domě DUEM1
18.6. VHOZEN POPIS (NA 25.6.)	Poznámka : HL. 1,230

Průzkum proveden dne : 25.6.2020

Průzkum provedl : OERNÍ

Majitel nemovitosti (kontaktovaná osoba) :

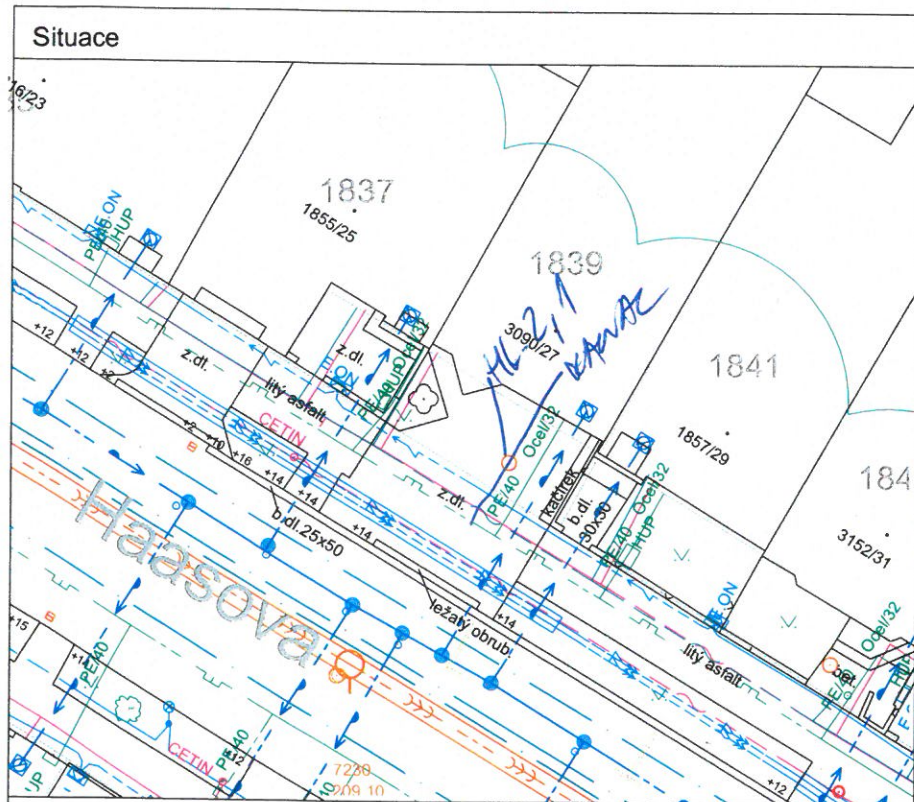
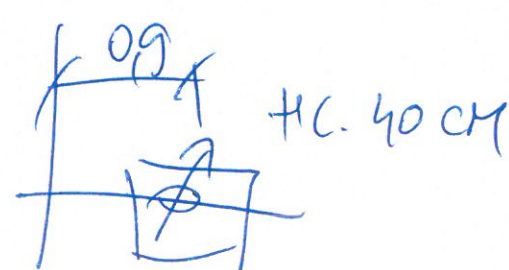
Akce : **Brno, Haasova - rekonstrukce kanalizace a vodovodu**

Nemovitost: **Haasova č.p. 3090, č.o. 27**
p.č. 1839, k.ú. Žabovřesky

Majitel(é) nemovitosti : UBIQUEST s.r.o., Eliášova 1076/27, Žabovřesky, 61600 Brno

Kontaktovaná osoba :

KRAČKA

Situace	Řez
	
Kanalizační přípojka :	Vodovodní přípojka :
profil přípojky <i>300!</i>	profil přípojky <i>1"</i>
materiál	materiál <i>FE ??? STARÝ</i>
profil dešť. svodu	umístění vodoměru <i>SKLITA V GARÁŽI</i>
Poznámka :	vzdálenost vodoměru v domě
<i>18.6. VHOZEN DOPIS (NA ČI. 25.6.)</i>	Poznámka :
<i>TEL. GOZ 507 655</i>	

Průzkum proveden dne : *25.6.2020*

Průzkum provedl : *OBENÍ*

Majitel nemovitosti (kontaktovaná osoba) :

Akce : **Brno, Haasova - rekonstrukce kanalizace a vodovodu**

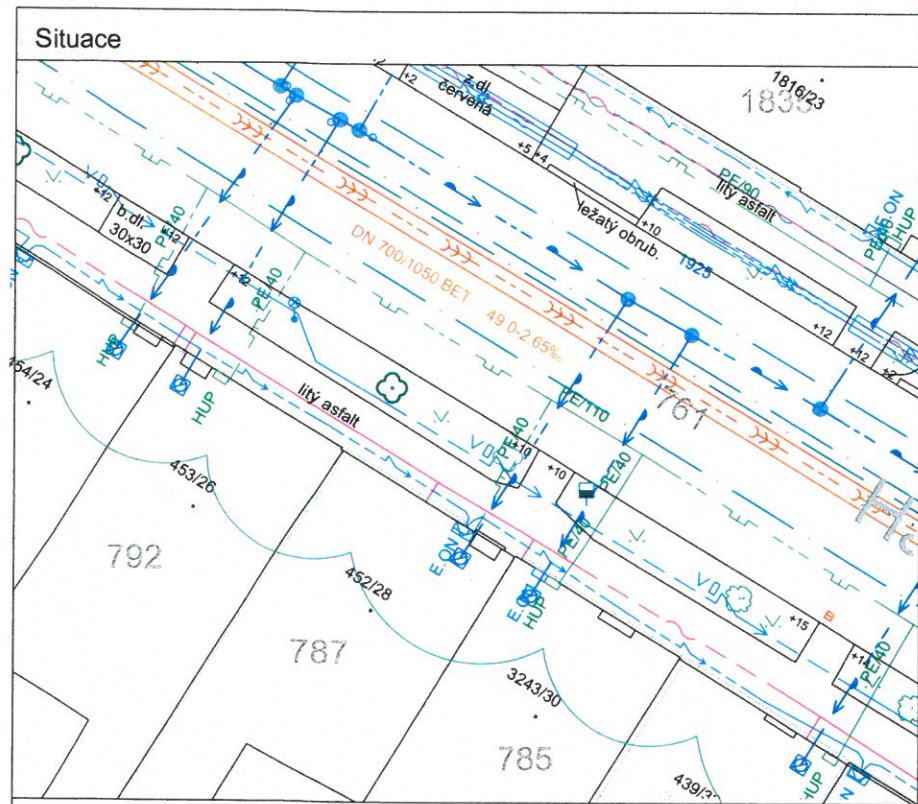
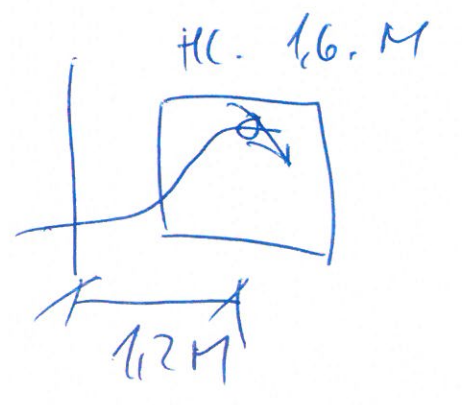
Nemovitost: **Haasova č.p. 452, č.o. 28**
p.č. 787, k.ú. Žabovřesky

Majitel(é) nemovitosti : **Firbas Jiří MUDr. a Firbasová Jana Ing. arch., Puškinova 1748/3, Žabovřesky, 61600 Brno**

608 329 941 - SW

Kontaktovaná osoba :

FIRBAS

Situace	Řez
	
Kanalizační přípojka : profil přípojky materiál <u>DN 150</u> profil dešť. svodu Poznámka : <u>18.6. VHOZEN DOPIS (NA Č. 25.6.)</u> <u>DOMLUVEND TEL. NA</u> <u>2.7.2020 - 14⁰⁰ HOD</u> <u>STŘEDNEM VOMODU</u>	Vodovodní přípojka : profil přípojky <u>1"</u> materiál <u>PE STŘEŠ</u> umístění vodoměru <u>SKA TA ZA</u> vzdálenost vodoměru v domě <u>DURBA</u> Poznámka : <u>HL. 1.6. M</u> 

Průzkum proveden dne : 2.7.2020

Průzkum provedl : PERMY

Majitel nemovitosti (kontaktovaná osoba) :

Majiteľ nemovitosti (kontaktovaná osoba) :

Akce : **Brno, Haasova - rekonstrukce kanalizace a vodovodu**

Nemovitost: **Haasova č.p. 3243, č.o. 30**
p.č. 785, k.ú. Žabovřesky

Majitel(é) nemovitosti : Chlubná Lucie, Haasova 3243/30, Žabovřesky, 61600 Brno

Kontaktovaná osoba :

POPOŘÍČ

604 506 082

Situace	Řez
Kanalizační přípojka :	Vodovodní přípojka :
profil přípojky	profil přípojky
materiál	materiál
profil dešť. svodu	umístění vodoměru <i>samej před domem</i>
Poznámka :	vzdálenost vodoměru v domě
<i>18.6. VHOZEN POPIS (NA ČT. 25.6.)</i>	Poznámka :
<i>25.6. MĚDO NEZASTIŽEN</i>	<i>hl. 1,9</i>

Průzkum proveden dne :

22.7.2010

Průzkum provedl :

Majitel nemovitosti (kontaktovaná osoba) :

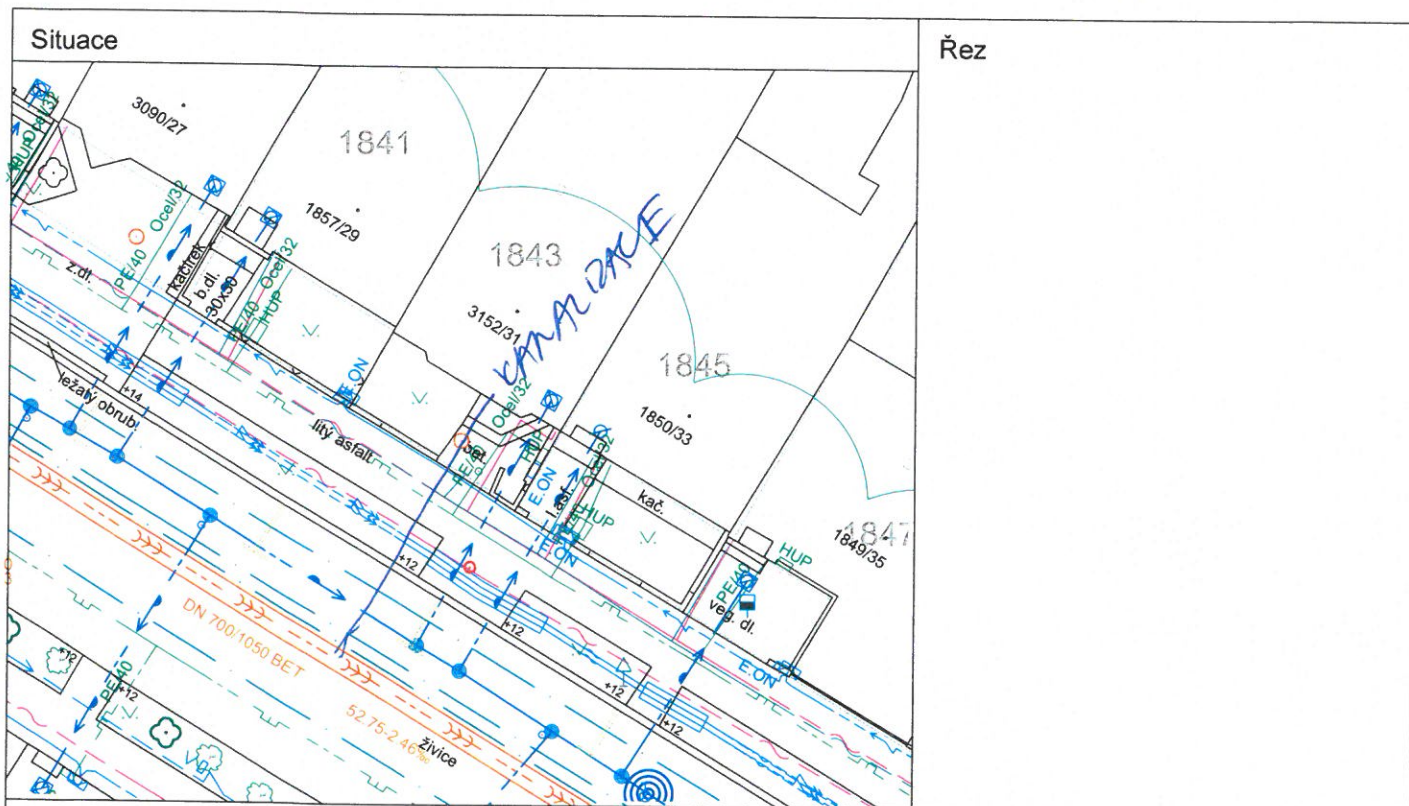
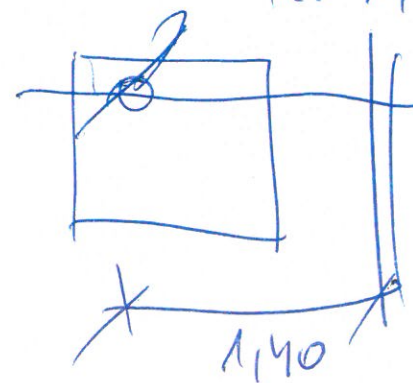
Akce : **Brno, Haasova - rekonstrukce kanalizace a vodovodu**

Nemovitost: **Haasova č.p. 3152, č.o. 31
p.č. 1843, k.ú. Žabovřesky**

Majitel(é) nemovitosti : Bobrovský Jan, Haasova 3152/31, Žabovřesky, 61600 Brno

Kontaktovaná osoba :

KPILANEK

Situace	Řez
	
Kanalizační přípojka :	Vodovodní přípojka :
profil přípojky	profil přípojky <i>1"</i>
materiál	materiál <i>PE STAR</i>
profil dešť. svodu	umístění vodoměru <i>3A01TA 2A</i>
Poznámka :	vzdálenost vodoměru v domě <i>DVEŘMI</i>
<i>18.6. VHOZEN POPIS (NA ČT. 25.6.)</i>	Poznámka :
<i>300/100 0,35 M</i>	<i>HL. 1,3 M</i>
	

Průzkum proveden dne : *25.6. 2020*

Průzkum provedl : *ČERNÝ*

Majitel nemovitosti (kontaktovaná osoba) :

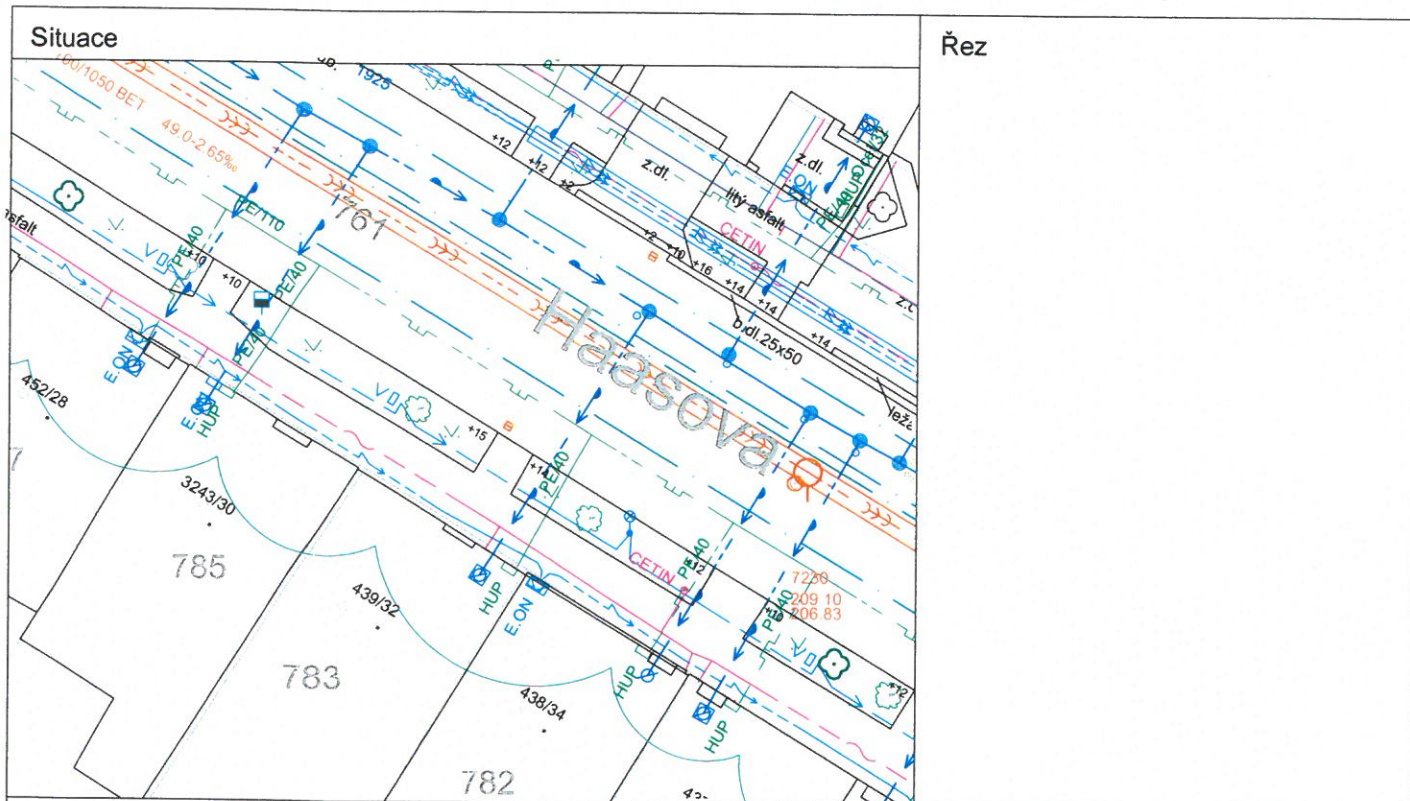
Akce : **Brno, Haasova - rekonstrukce kanalizace a vodovodu**

Nemovitost: **Haasova č.p. 439, č.o. 32**
p.č. 783, k.ú. Žabovřesky

Majitel(é) nemovitosti : Bednář Petr, Haasova 439/32, Žabovřesky, 61600 Brno

Kontaktovaná osoba :

Bednář



Řez

Kanalizační přípojka :

profil přípojky

materiál

profil dešť. svodu

Poznámka :

18.6. VHOZEN DOPIS (NA ČT. 25.6.)

Vodovodní přípojka :

profil přípojky *1"*

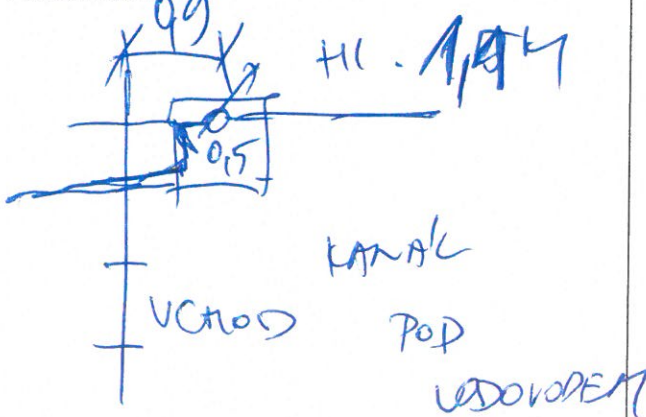
materiál *PE 90R11*

umístění vodoměru *SAGITA V*

vzdálenost vodoměru v domě

DOMĚ

Poznámka :



Průzkum proveden dne : *25.6.2020*

Průzkum provedl : *ČERNÝ*

Majitel nemovitosti (kontaktovaná osoba) : *Bednář*

Veddy

Akce : **Brno, Haasova - rekonstrukce kanalizace a vodovodu**

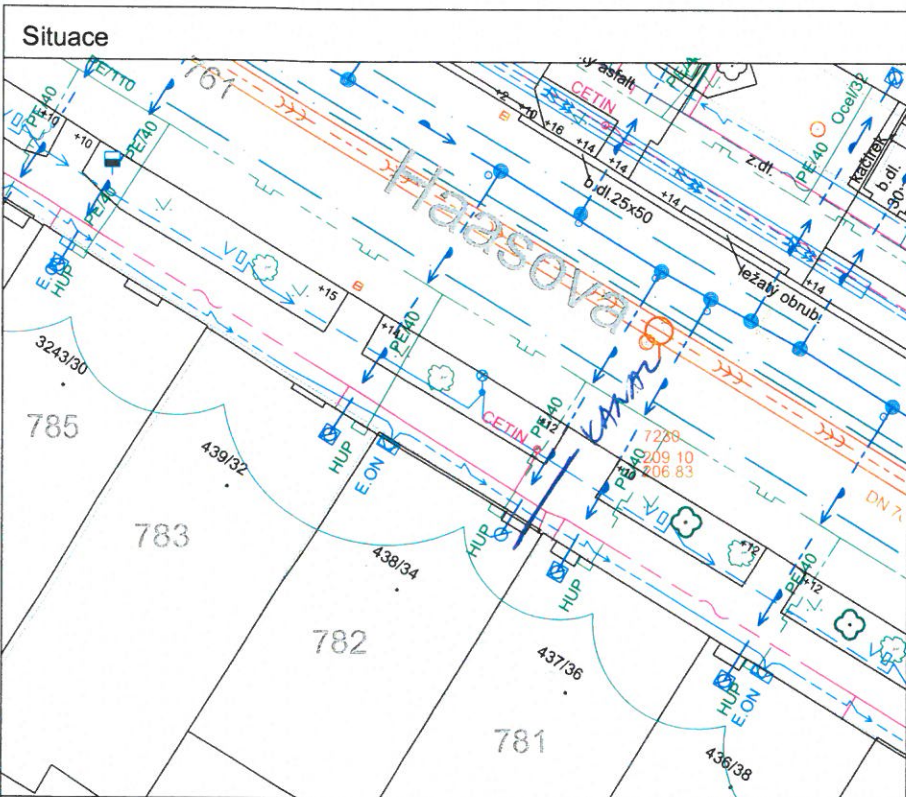
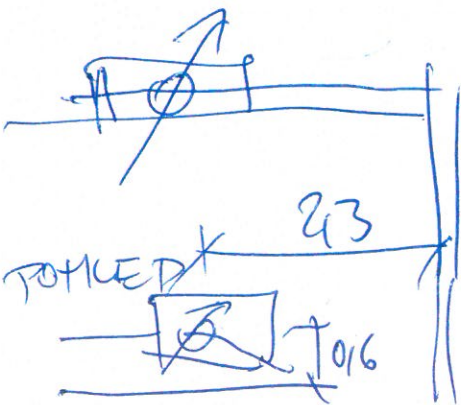
Nemovitost: **Haasova č.p. 438, č.o. 34**
p.č. 782, k.ú. Žabovřesky

Majitel(é) nemovitosti : Britanová Iva, Kamenná čtvrť 699/114, Štýřice, 63900 Brno
Nováková Jaroslava Ing., Velkopavlovická 4083/11, Židenice, 62800 Brno

Kontaktovaná osoba :

BRITAN

730 131 876

Situace	Řez
	
Kanalizační přípojka :	Vodovodní přípojka :
profil přípojky <i>???</i>	profil přípojky <i>1"</i>
materiál	materiál
profil dešť. svodu	umístění vodoměru <i>N IKA U</i>
Poznámka :	vzdálenost vodoměru v domě <i>OTODBE</i>
Poznámka :	
<i>18.6. VHOZEN DOPIS (NA ČT. 25.6.)</i>	
<i>25.6. 15:30</i>	
	

Průzkum proveden dne : *25.6.2020*

Průzkum provedl :

CERNÝ

Majitel nemovitosti (kontaktovaná osoba) :

Britan

Akce : **Brno, Haasova - rekonstrukce kanalizace a vodovodu**

Nemovitost: **Haasova č.p. 1849, č.o. 35
p.č. 1847, k.ú. Žabovřesky**

Majitel(é) nemovitosti : Kotoučková Hana Ing., Haasova 1849/35, Žabovřesky, 61600 Brno

Kontaktovaná osoba :

KOTOUČKOVÁ

Situace	Řez
Kanalizační přípojka :	Vodovodní přípojka :
profil přípojky	profil přípojky <i>1"</i>
materiál	materiál <i>PE STARÝ</i>
profil dešť. svodu	umístění vodoměru <i>SARITA V</i>
Poznámka :	vzdálenost vodoměru v domě <i>PŘEDZAMP.</i>
<i>VHOZEN DOPIS NA 2.7.2020</i>	Poznámka :
<i>KANALIZACE STŘEDEM VSTUPNÍCH DVEŘÍ</i>	<i>VODOMĚR POD ŠEDÝM DEKEM PŘED DOMEM</i>
<i>PE</i>	

Průzkum proveden dne : *2.7.2020*

Průzkum provedl : *ČERNÝ*

Majitel nemovitosti (kontaktovaná osoba) :

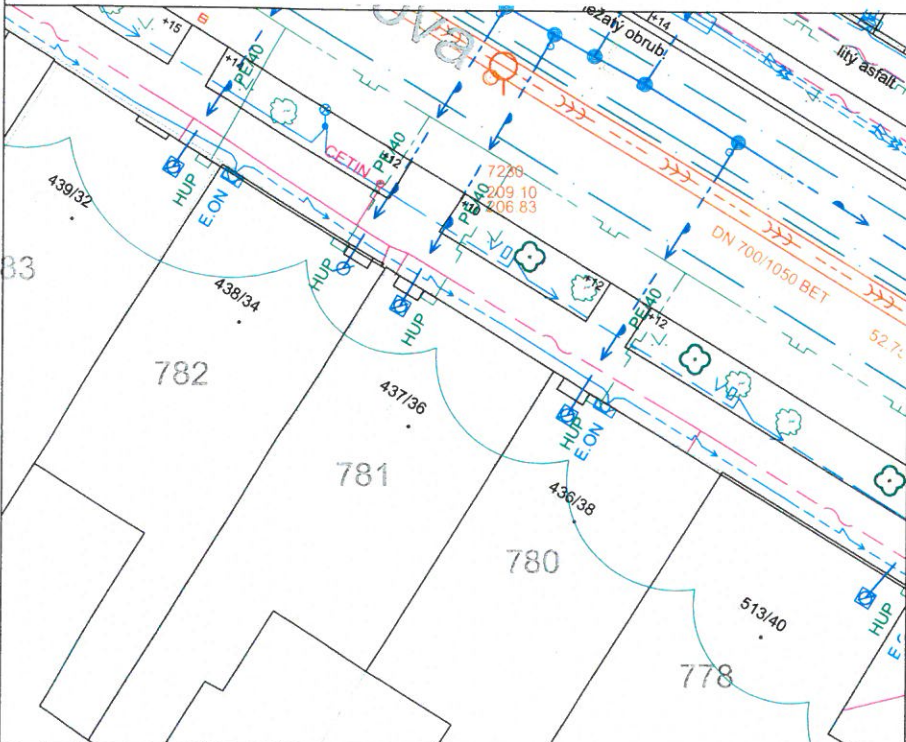
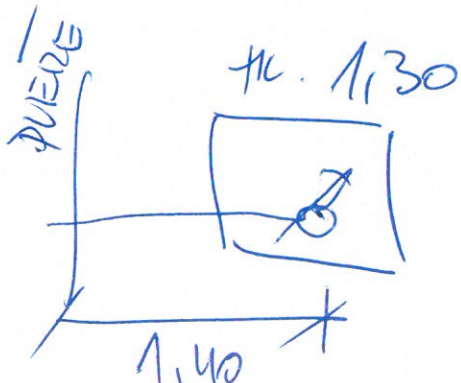
TEL. p. Kotoučková

Akce : **Brno, Haasova - rekonstrukce kanalizace a vodovodu**

Nemovitost: **Haasova č.p. 437, č.o. 36**
p.č. 781, k.ú. Žabovřesky

Majitel(é) nemovitosti : Kubátová Marie Mgr., Haasova 437/36, Žabovřesky, 61600 Brno

Kontaktovaná osoba : KUBÁT

Situace	Řez
	
Kanalizační přípojka : profil přípojky <u>NEVI'</u> materiál <u>NEVI'</u> profil dešť. svodu Poznámka : <u>VEDENA VEDLE</u> <u>VODOVODU, PŘÍPOJKY</u>	Vodovodní přípojka : profil přípojky <u>1"</u> materiál <u>PE STARÝ</u> umístění vodoměru <u>3AKTIVA ZA</u> vzdálenost vodoměru v domě <u>DVEŘMI</u> Poznámka : 

Průzkum proveden dne : 11. 6. 2020

Průzkum provedl : ČERNÝ

Majitel nemovitosti (kontaktovaná osoba) : [Signature]

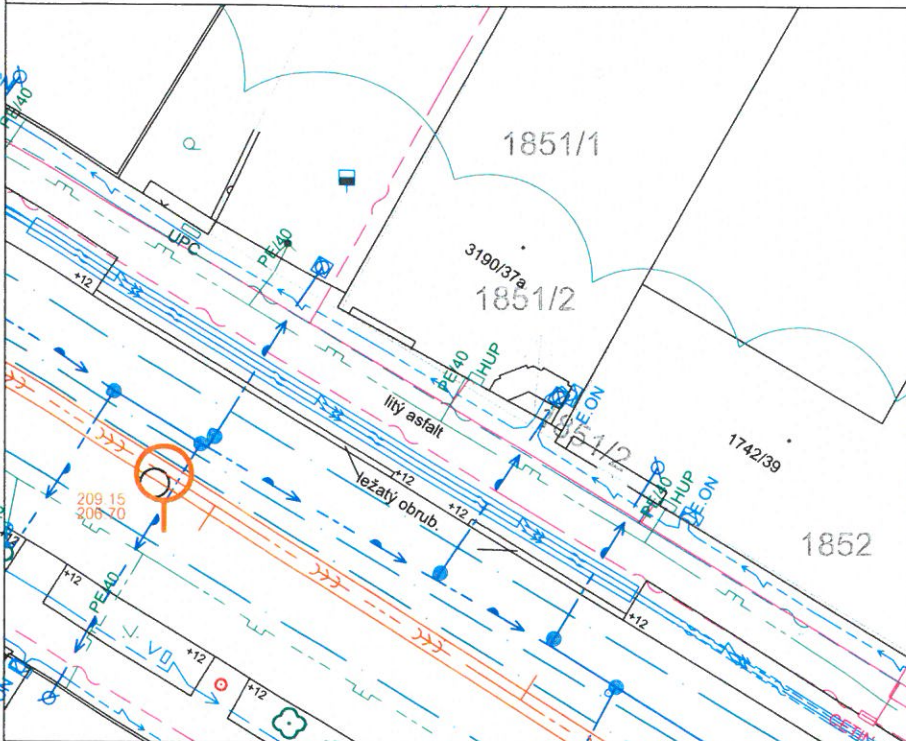
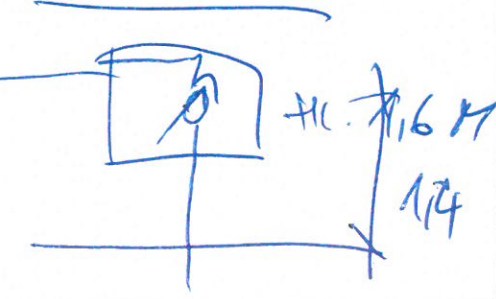
Majiteľ nemovitosti (kontaktovaná osoba) :

Akce : **Brno, Haasova - rekonstrukce kanalizace a vodovodu**

Nemovitost: **Haasova č.p. 3190, č.o. 37a**
p.č. 1851/1, k.ú. Žabovřesky

Majitel(é) nemovitosti : Kuchař Jan Ing. a Kuchařová Lenka, Botanická 59/65, Ponava, 60200 Brno

Kontaktovaná osoba : R. KUCHAŘOVÁ

Situace	Řez
	
Kanalizační přípojka : profil přípojky materiál profil dešť. svodu Poznámka : <u>VHOZEN DOPIS NA 2.7.2020</u> <u>SPRÁVA S 37a</u>	Vodovodní přípojka : profil přípojky <u>1"</u> materiál <u>DE SAEU</u> umístění vodoměru <u>SENA PŘED</u> vzdálenost vodoměru v domě <u>DOMEM</u> Poznámka :
	

Průzkum proveden dne : 2.7.2020

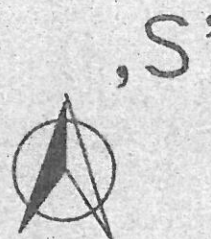
Průzkum provedl : ARM

Majitel nemovitosti (kontaktovaná osoba) : ARM

LEGENDA

OBJEKT BUDE VYBUDOVÁN V S
ST.P.Č.K. 1850 V K.Ú. ŽABOV
NAPOJENÍ NA KANALIZAČNÍ ŘÁD
ZAČNÍ ŠACHTY NA SVODNÉM
NAPOJENÍ NA VODOVODNÍ ŘÁD
SITUACE.
HLAVNÍ VYPÍNAČ EL. PROUDU I
OBJEKTU:

—J— KANALIZACE
—>— VODOVOD
ZEMNÍ PLYN
VEDENÍ EL. ENERGIE



POLOŽKA	CÁST	KUSU	NAZEV - MAT
Ing.DVOŘÁK			ZED. PROJEKTANT Ing.D
STAVEBNÍ PROJEKTY			VYPRACOVAL Ing.D
BRNO, DUNAJEVSKEHO 21			KRESLIL

Kopie

• 1849

• 1850

• 1849

• 1848

• 1852

KANAL
SACHTA

BOGOROI
SACHTA

ZEMIN
FLTN

8500

3600

P
1051
14100



Akce : **Brno, Haasova - rekonstrukce kanalizace a vodovodu**

Nemovitost: **Haasova č.p. 3179, č.o. 37b
p.č. 1849/1, k.ú. Žabovřesky**

Majitel(é) nemovitosti : Pochylý Kamil, Horova 3101/57d, Žabovřesky, 61600 Brno

Kontakovaná osoba :

POCHYLÝ 608 708 276

Situace	Řez
	
Kanalizační přípojka : profil přípojky 200 materiál 2?? profil dešť. svodu Poznámka : 2.7. KANALIZAČNÍ PRŮB. AŽ K T. 1.	Vodovodní přípojka : profil přípojky 1 1/2" materiál PE NOVÝ umístění vodoměru SŘAZENÁ VE vzdálenost vodoměru v domě VJEZDU Poznámka : - JEN PŘEPOJENÍ

Průzkum proveden dne : 7.7. 2020

Průzkum provedl : ČERNÝ

Majitel nemovitosti (kontakovaná osoba) :

Akce : **Brno, Haasova - rekonstrukce kanalizace a vodovodu**

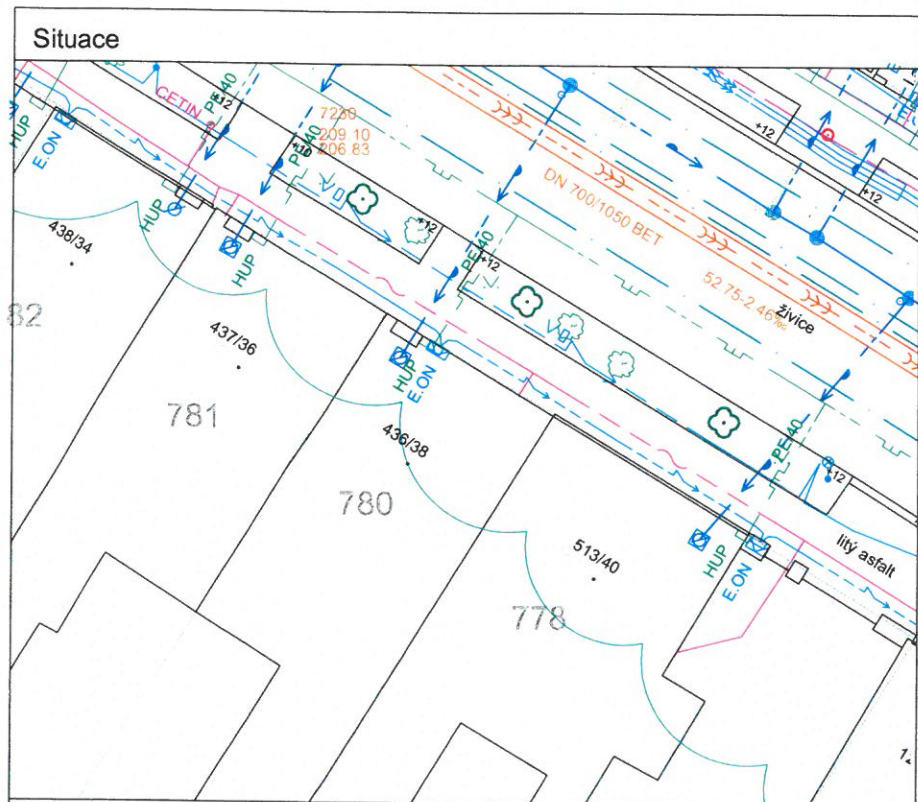
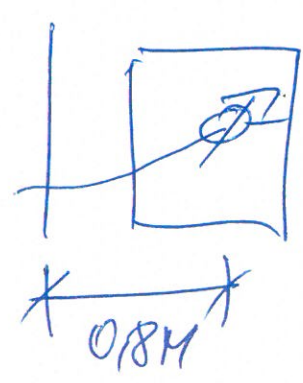
Nemovitost: **Haasova č.p. 436, č.o. 38**
p.č. 780, k.ú. Žabovřesky

Majitel(é) nemovitosti : Rohanová Magdalena MUDr., Haasova 436/38, Žabovřesky, 61600 Brno

TEL. 603 303 212

Kontaktovaná osoba :

Rohanová!

Situace	Řez
	
Kanalizační přípojka : profil přípojky <i>STŘEDEM</i> materiál profil dešť. svodu Poznámka : <i>PRŮZKUM DODAN NA 2.4.2020</i> <i>3.7.2020 - 1530</i>	Vodovodní přípojka : profil přípojky <i>1"</i> materiál <i>PE STARY</i> umístění vodoměru <i>OPRATA ZA</i> vzdálenost vodoměru v domě <i>DVEŘE</i> Poznámka : <i>HL. 1,20 M</i>
	

Průzkum proveden dne : *3.7.2020*

Průzkum provedl : *CERNÝ*

Majitel nemovitosti (kontaktovaná osoba) :



Akce : **Brno, Haasova - rekonstrukce kanalizace a vodovodu**

Nemovitost: **Haasova č.p. 1742, č.o. 39**
p.č. 1852, k.ú. Žabovřesky

Majitel(é) nemovitosti : Pochylý Kamil, Horova 3101/57d, Žabovřesky, 61600 Brno

Kontakovaná osoba :

PAČI OČOČA

Situace	Řez
Kanalizační přípojka : profil přípojky materiál profil dešť. svodu Poznámka : <i>UHOZEN DOPIS NA 2.7.2020</i>	Vodovodní přípojka : profil přípojky materiál <i>PE střeš</i> umístění vodoměru <i>SPRÁVA ZA</i> vzdálenost vodoměru v domě <i>1000</i> Poznámka : <i>H.C. 1,5 m</i>

Průzkum proveden dne : *2.7.2020*

Průzkum provedl : *ČERNÝ*

Majitel nemovitosti (kontakovaná osoba) :

Králíček

Akce : **Brno, Haasova - rekonstrukce kanalizace a vodovodu**

Nemovitost: **Haasova č.p. 513, č.o. 40
p.č. 778, k.ú. Žabovřesky**

Majitel(é) nemovitosti : Novák David Ing., Sušilova 771/6, Veveří, 60200 Brno

775 077 502

Kontakovaná osoba :

NOVÁK

Situace	Řez
Kanalizační přípojka : profil přípojky materiál profil dešť. svodu Poznámka : HOLEN DOPIS NA 2.7. 2020 2.7. NEZASTŘENÍ DLE T.F. ROZHODNUTÍ S MAJITELEM DOKDE KE ZBOŘENÍ DOMU A VÍSTAVBĚ NOVÉHO	Vodovodní přípojka : profil přípojky materiál umístění vodoměru vzdálenost vodoměru v domě Poznámka : 1" PE STARÝ SANTA 2A VRAŽ HC. 1,7 1,4 0,5

Průzkum proveden dne : 7.7. 2020

Průzkum provedl : ČERNÝ

Majitel nemovitosti (kontakovaná osoba) :

LEGENDA INŽ. SÍTÍ

- STAVAJÍCÍ VEDENÍ VODOVODNÍHO ŘÁDU - DN 150 U
- BRNĚNÉ VODOVODY A KANALIZACE, a.s.
- STAVAJÍCÍ JEDNOTNÁ KANALIZACE - DN 700/1050 BET
- BRNĚNÉ VODOVODY A KANALIZACE, a.s.
- STAVAJÍCÍ ZEMNÍ VEDENÍ IN EL. ENERGIE
- E.ON DISTRIBUCE, s.r.o.
- STAVAJÍCÍ ZEMNÍ VEDENÍ IN EL. ENERGIE
- E.ON DISTRIBUCE, s.r.o.
- STAVAJÍCÍ ZEMNÍ VEDENÍ PLYNOVODOU STL
- ČESKÉ PLYNOVODY, s.r.o.
- STAVAJÍCÍ ZEMNÍ VEDENÍ SÍLOVACÍHO KABELU
- ČESKÁ TELEKOMUNIKAČNÍ INFRASTRUKTURA, a.s.
- STAVAJÍCÍ PŘÍPOJKA STL PLYNU
- STAVAJÍCÍ PŘÍPOJKA VODOVODOU
- STAVAJÍCÍ PŘÍPOJKA VODOVODOU
- NAVŘENÉ DOKOVNÉ VEDENÍ ÚZTKOVÉ VODY ZE STAVAJÍCÍ STUJNY
- STAVAJÍCÍ PŘÍPOJKA JEDNOTNÉ KANALIZACE
- STAVAJÍCÍ PŘÍPOJKA SÍLOVACÍHO VEDENÍ

LEGENDA ČAR A ZNAČEK

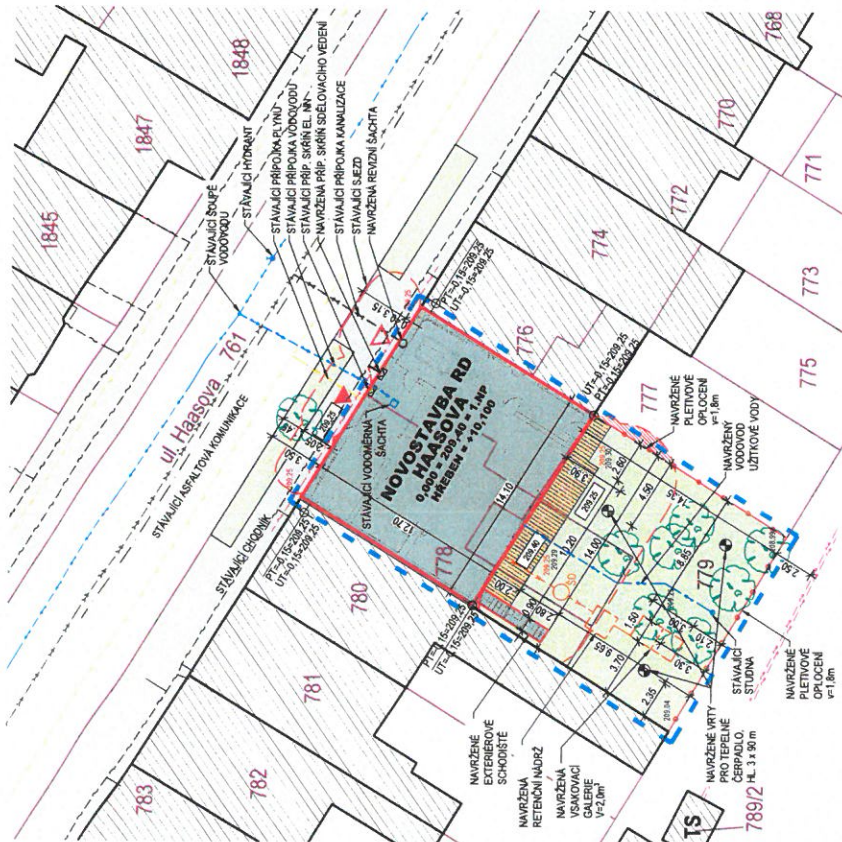
- HLAVNÍ VSTUP DO NAVŘENÉHO RODINNÉHO DOMU
- VJEZD DO GARÁŽE NAVŘENÉHO RODINNÉHO DOMU
- HRADE PARCEL DLE KATASTRU NEJMOTOSTI
- ODMĚNĚNÉ PARCELY DLE KATASTRU NEJMOTOSTI
- DOTČENÝ PROSTOR
- HRADE POŽÁRNĚ NEBEZPEČNÉHO PROSTORU
- STAVAJÍCÍ VZROSTLÝ ZELEN
- TS
- STAVAJÍCÍ TRAFOSTANICE A ZEMNÍ VEDENÍ
- NAVŘENÉ PLETIVOVÉ OPLOČENÍ
- NAVŘENÝ VÝŠKOPIS
- STAVAJÍCÍ VÝŠKOPIS
- VRTY PRO TEPELNÉ ČERPADLO

LEGENDA PLOCH

- STAVAJÍCÍ OBJEKTY V DOTČENÉ OBLASTI
- NAVŘENÝ OBJEKT A KONSTRUKCE
- ZASTAVĚNÁ PLOCHA OBJEKTU - 178,3m²
- ZELEN
- ZASTAVĚNÁ PLOCHA
- STAVAJÍCÍ KOMUNIKACE V ULICI HAASOVA
- STAVAJÍCÍ CHODNÍK
- NAVŘENÁ ZPEVNĚNÁ PLOCHA DŘEVĚNÁ - 25,2m²
- POŽÁRNĚ NEBEZPEČNÝ PROSTOR NA SOUSEDNÍM POZEMKU

POZNÁMKA

- PŘÍPOJKA SOUŘ. EL. IN EL. ENERGIE BUDE PO DOBU VÝSTAVBY RD ZACHOVÁNA



0,000 = 209,40 m n. m. = PODLAHA 1. NP

ZODPOVĚDNÝ PROJEKTANT
VEDOUcí PROJEKTU
ARCHITEKT
VYPRACOVAL
KONTROLOVAL
STAVEBNÍK

ING. DAVID NOVÁK
SUŠILOVA 771/6, VĚŘEŘ. 602 00 BRNO

DOKUMENTACE PRO SPOLEČNÉ OZNAČENÍ ZÁMĚRU
NÁZEV A MÍSTO STAVBY

NOVOSTAVBA RD HAASOVA

616 00 BRNO - ŽABOVŘESKY

PARC. Č. 778 A 779, K.Ú. ŽABOVŘESKY [610470], 602 00 BRNO

OBJEKT

STUPĚŇ	DS02
MĚŘÍTKO	1:250
DATUM	01.07.2019
FORIAT	244
ZAK. ČÍSLO	19017

ČÁST

C - SITUACE

ČÁST

KOORDINAČNÍ SITUACE

C3

VODOVODNÍ PŘÍPOJKA
POKRAČOVÁNÍ VIZ SITUACE

OZN.	ÚČEL MÍSTNOSTI	PLOCHA [m ²]	S.V. [mm]
1.01	VSTUP	12,85	2300
1.02	PRACOVNA	12,15	2800
1.03	TECHNICKÁ MÍSTNOST	10,00	2800
1.04	CHODBA	8,45	2800
1.05	GARŽ	30,35	2800
1.06	OBÝVACÍ POKOJ A KUCHYNE S JÍDELNOU	58,00	2800
1.07	SKLAD	9,40	2800
1.08	WC, SPRCHA	3,15	2800
1.10	ÚŽITNÁ PLOCHA CELKEM BEZ TERASY	144,35	
	TERASA	22,20	-

— PŘÍPOJKA PITNÉ VODY Z VODOVODNÍHO ŘÁDU
— STUDENÁ VODA PITNÁ
— STUDENÁ VODA UŽITKOVÁ - STUDNA
— TEPLÁ VODA PITNÁ
— CÍRKULOVANÁ VODA PITNÁ

0,000 = 209,40 m n. m. = PODLAHA 1. NP




M A S N A
a t e l i e r

atelier MASNA s.r.o.
MASNA 229/34
602 00 BRNO
IČO 06593925
+420 777 764 434
info@ateliermasna.cz

DOKUMENTACE PRO SPOLEČNÉ OZNÁMENÍ ZÁMĚRU

NOVOSTAVBA RD HAASOVA

616 00 BRNO - ŽABOVŘESKY
PARC. Č. 778 A 779, K.Ú. ŽABOVŘESKY [610470], 616 00 BRNO - ŽABOVŘESKY

CAST

SO001 - RODINNÝ DŮM


OBJEKT

01.4 TECHNICKÁ PROSTŘEDÍ STAVB

CAST

PŮDORYS 1.NP - VODOVOD

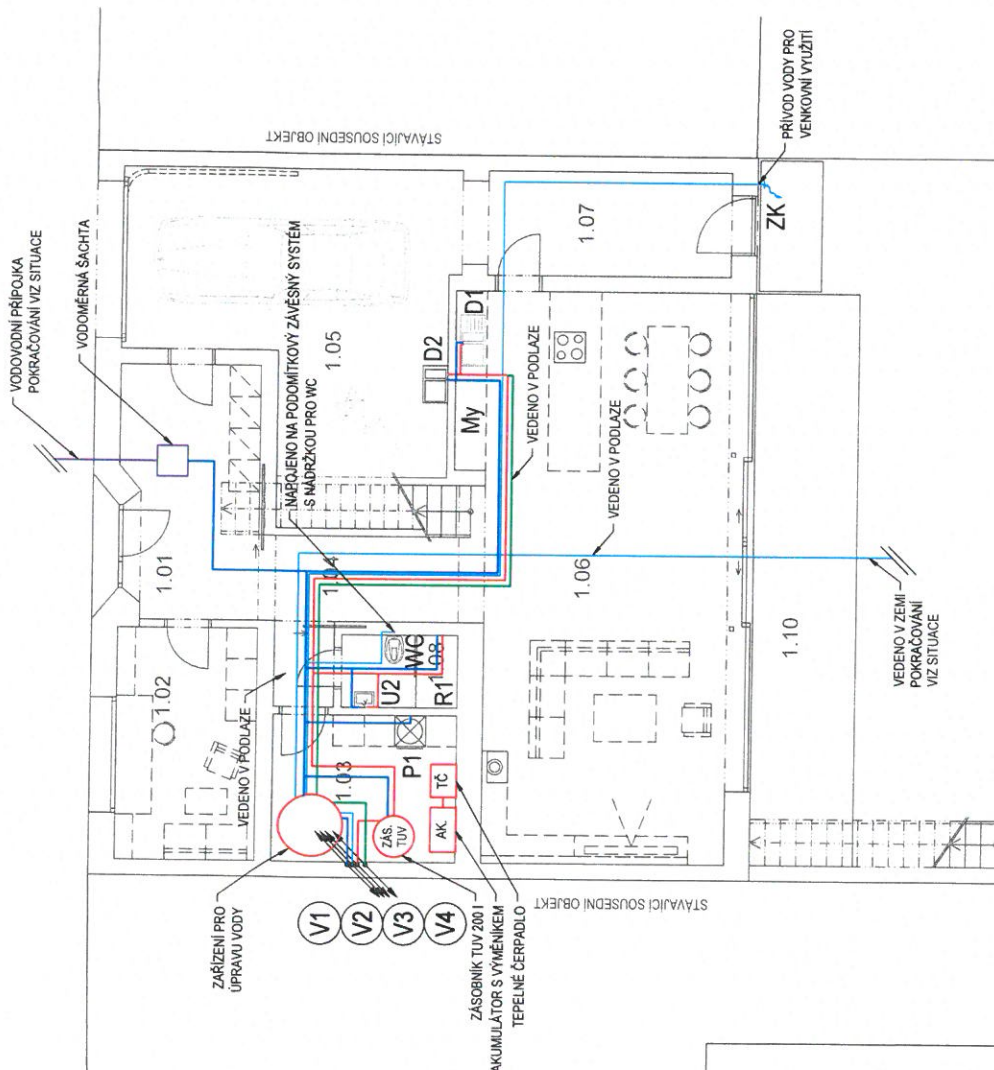D1.4.04




POZNÁMKA:

- VÝKRESY ARCHITEKTONICKO STAVEBNÍ ČÁSTI PD MAJÍ PŘEDNOST
PŘED STAVEBNÍM POKRESEM V PROFESNÍCH VÝKRESECH.
NEDILNOU SOUČÁSTÍ VÝKRESOVÉ DOKUMENTACE JE TECHNICKÁ ZPRÁVA
ROZVOJOTR POTRUBÍ PRO KORDINÁCI NUTNO KOORDINOVAT S OSTATNÍMI PROFESEMI,
VÝŠKOVÁ A PROSTOROVÁ KORDINACE VŠECH ROZVOJOVÝCH BYLA PROVEDENA V NÁVZÁJNOSTI
NA OSTATNÍ PROFESIE. JE VŠAK NUTNÉ PROVĚŘIT PŘEVÍTELNOST PŘÍMO NA STAVBĚ.
PŘESNOSTI POLOHU VÝVOJŮU PRO ZÁŘÍZOVACÍ PŘEDMĚTY KUCHYNSKÉ LINKY
JE NUTNÉ KORDINOVAT S DODAVATELŮ KUCHYNSKÝCH LINKY.
ROZVOJOTR VODOVODNŮ POTRUBÍ SE MUSÍ NAMONTOVAT TAK, ABY BYLA ZACHOVÁNA
PŘEDPISANÁ PROVOZNÍ PEVNOST TRUBEK A SPOJŮ, ZABEZPEČENÁ POLOHA POTRUBÍ,
PŘENÁŠENÍ HMOTNOSTI A DYNAMICKÝCH ÚČINKŮ NA POTRUBÍ. MONTÁŽ MUSÍ BYT
PROVEDENA DLE ČSN 75 5408, ČSN 75 5409, ČSN 75 5455, ČSN 75 5911,ZÁKONA Č. 183/2006 Sb.
A MONTÁŽNÍCH PŘEDPISŮ VÝROBCE.
NA POTRUBÍ BUDOU TĚŽ DOŘZENÝ DILATACE A UMÍSTĚNÍ PEVNÝCH A KLIZNÝCH PODPOR
DLE MATERIÁLOVÝCH PŘEDPISŮ VÝROBCE POTRUBÍ.
ROZVOJOTR VODY BUDOU IZOLOVANÉ IZOLACÍ Z PENOVÉHO POLYETHYLENU
ZN. MIRELON PŘEDPISANÉ TLOUŠŤKY

LEGENDA MÍSTNOSTÍ 1.NP

OZN.	ÚČEL MÍSTNOSTI	PLOCHA [m²]	S.V. [mm]
1.01	VSTUP	12,85	2300
1.02	PRACOVNA	12,15	2800
1.03	TECHNICKÁ MÍSTNOST	10,00	2800
1.04	CHODBA	8,45	2800
1.05	GARŽ	30,35	2800
1.06	OBÝVACÍ POKOJ A KUCHYŇNĚ S JIDELNOU	58,00	2800
1.07	SKLAD	9,40	2800
1.08	WC, SPRCHA	3,15	2800
	UŽITNÁ PLOCHA CELKEM BEZ TERASY	144,35	
1.10	TERASA	22,20	-

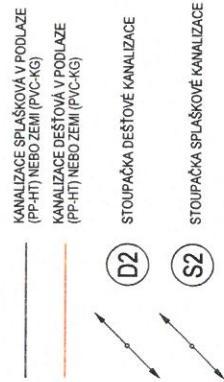LEGENDA POTRUBÍ



POZNÁMKA:

- VÝKRESY ARCHITEKTONICKO STAVEBNÍ ČÁSTI PD MAJÍ PŘEDNOST PŘED STAVEBNÍM PODKRESEM V PROFESNÍCH VÝKRESECH.
- NEJLÍNEJŠÍ SOUČÁSTI VÝKRESU JE TECHNICKÁ ZPRÁVA.
- PŘESNOU POLOHU VÝVODŮ PRO ZAŘÍZOVACÍ PŘEDMĚTY KUCHYŇSKÉ LINKY JE NUTNÉ KOORDINOVAT S DODAVATELEM KUCHYŇSKÉ LINKY.
- ROZVODY POTRUBÍ PŘED MONTÁŽÍ NUTNO KOORDINOVAT S OSTATNÍMI PROFESEMI.
- VÝŠKOVÁ A PROSTOROVÁ KOORDINACE VŠECH ROZVODŮ BYLA PROVEDENA V NAVAZNOSTI NA OSTATNÍ PROFESE. JE VŠAK NUTNÉ PROVĚRIT PROVEDITELNOST PŘÍMO NA STAVBĚ.
- SVISLÉ ODPAČNÍ A PŘIPOJOVACÍ POTRUBÍ BUDE PROVEDENO Z TRUB PP-HT NEBO POLYKAL 35 40 AŽ 110 TRUBKY BUDOU SPOJOVÁNY NA HRDLA S TĚSNÍCÍMI O-KROUŽKY.
- PŘI PROVÁDĚNÍ KANALIZACE JE NUTNÉ DODRŽET ZÁKONY PLATNÉ V ČR A PŘÍSLUŠNÉ TECHNICKÉ NORMY, ZEJMÉNA ČSN EN 12056, ČSN 75 6760, ČSN 75 9010, ČSN 73 6005 A SOUVISEJÍCÍ PŘEDPISY.

0,000 = 209,40 m n. m. = PODLAHA 1. NP

ZOOPOVEDNÝ PROJEKTANT AKAD. ARCH. PETR LECHNER
VEDOUČÍ PROJEKTU DANIEL CHOCHOLATÝ
ARCHITELKT AKAD. ARCH. PETR LECHNER
VYPRACOVAL ING. ARCH. VLADIMÍR MUŽKÁŘ
KONTROLOVAL DANIEL CHOCHOLATÝ

STAVEBNÍK
ING. DAVID NOVÁK
SUŠILOVA 771/6, VEVEŘÍ, 602 00 BRNO

DOKUMENTACE PRO SPOLEČNÉ OZNÁMENÍ ZAMĚRU

NÁZEV A MÍSTO STAVBY

NOVOSTAVBA RD HAASOVA

616 00 BRNO - ŽABOVŘESKY

PARC. Č. 778 A 779, K.Ú. ŽABOVŘESKY [610470], 616 00 BRNO - ŽABOVŘESKY

ČÁST

SO01 - RODINNÝ DŮM


OBJEKT

D1.4 TECHNIKA PROSTŘEDÍ STAVEB

ČÁST

PŮDORYS 1.NP - KANALIZACE

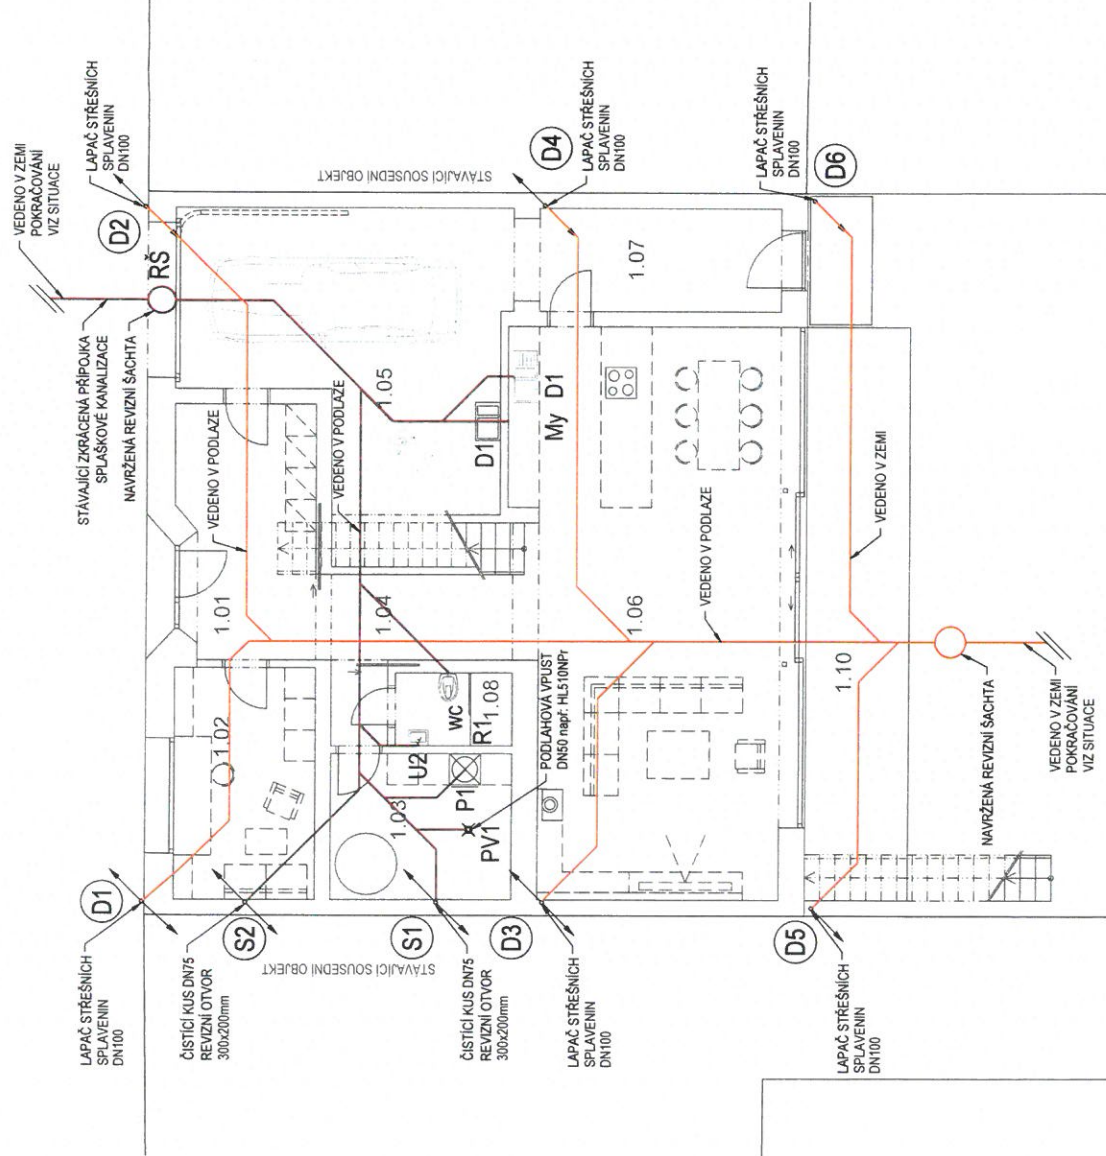D1.4.02



MASA
a t e l i e r

atelier MASA s.r.o.
MASNA 229/34
602 00 BRNO
IČO 06593925
+420 777 764 434
info@ateliermasa.cz

STUPEŇ	DSOZ
MĚRÍTKO	1:100
DATUM	01.07.2019
FORMÁT	A4
ZAK. ČÍSLO	19017

ČÍSLO PŘÍLOHY

Akce : **Brno, Haasova - rekonstrukce kanalizace a vodovodu**

Nemovitost: **Haasova č.p. 1241, č.o. 40b**
p.č. 776, k.ú. Žabovřesky

Majitel(é) nemovitosti : Stržinek Radovan Ing., Vodova 718/107, Královo Pole, 61200 Brno
Sylvestrová Marie Mgr., Vodova 718/107, Královo Pole, 61200 Brno

Kontaktovaná osoba : **STRŽINEK**

Situace	Řez
Kanalizační přípojka : profil přípojky materiál profil dešť. svodu Poznámka : UVOZEN DOPISem DA 2.7. 2020 PODSKLEPENO	Vodovodní přípojka : profil přípojky 1" materiál PE umístění vodoměru SPRATA vzdálenost vodoměru v domě UE Poznámka : SKLEP

Průzkum proveden dne : **25.6. 2020**

Průzkum provedl : **ČERNÝ**

Majitel nemovitosti (kontaktovaná osoba) :

035 Z
VENKOV

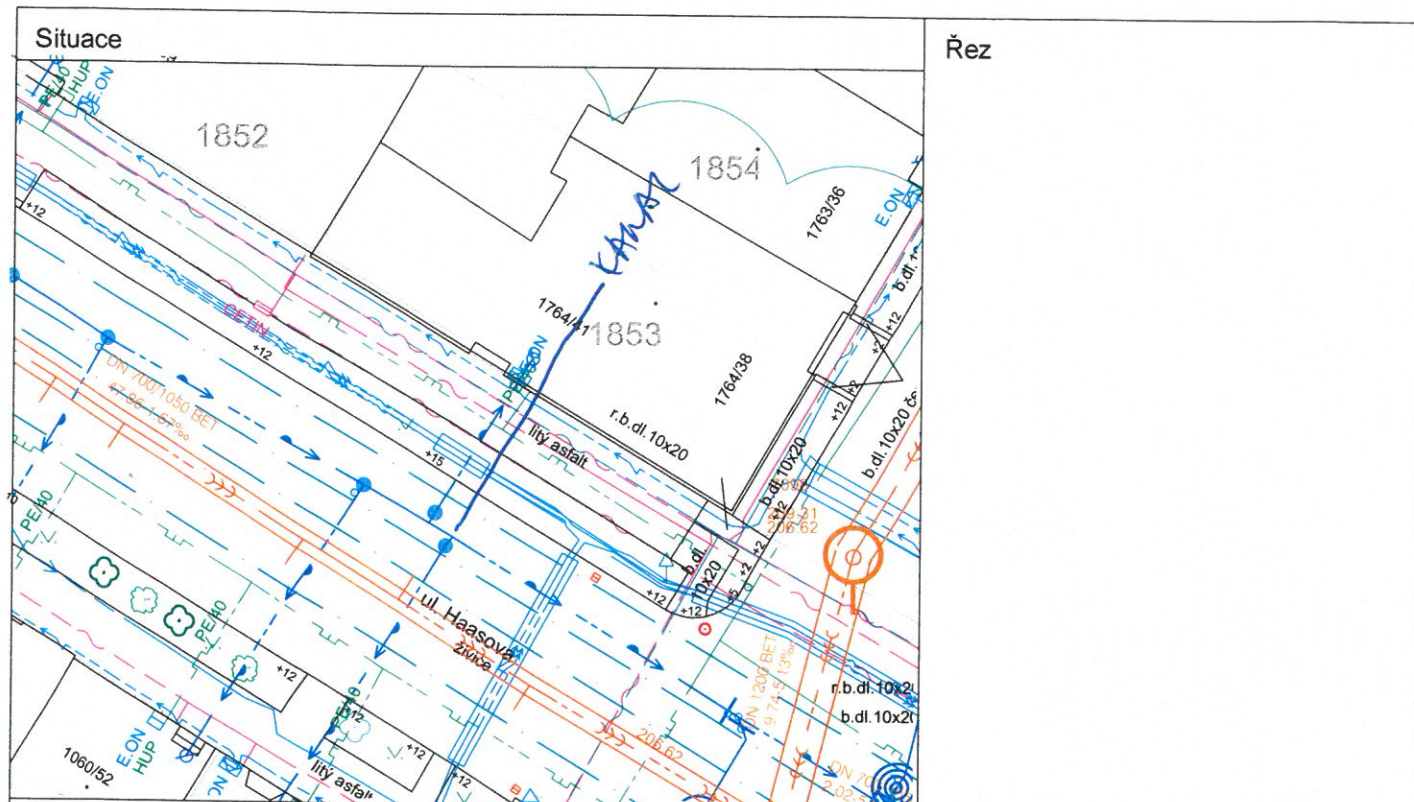
Akce : **Brno, Haasova - rekonstrukce kanalizace a vodovodu**

Nemovitost: **Haasova č.p. 1764, č.o. 41**
p.č. 1853, k.ú. Žabovřesky

Majitel(é) nemovitosti : Kabelková Hana, Haasova 1764/41, Žabovřesky, 61600 Brno

Kontaktovaná osoba :

KABELKA



Kanalizační přípojka :

profil přípojky **150**

materiál **PVC**

profil dešť. svodu

Poznámka :

KROZEN DOPIS NA
2.7. 2020

7.7. 14 30

PODSKLEPENO

Vodovodní přípojka :

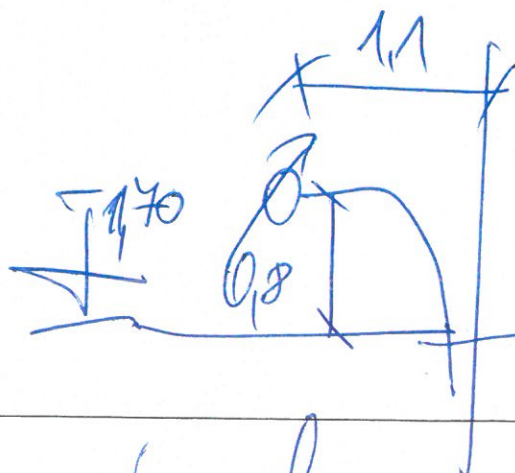
profil přípojky **1"**

materiál **PE 90PN**

umístění vodoměru **SKAET**

vzdálenost vodoměru v domě

Poznámka :



Průzkum proveden dne : **27. 2018**

Průzkum provedl : **OERM**

Majitel nemovitosti (kontaktovaná osoba) :

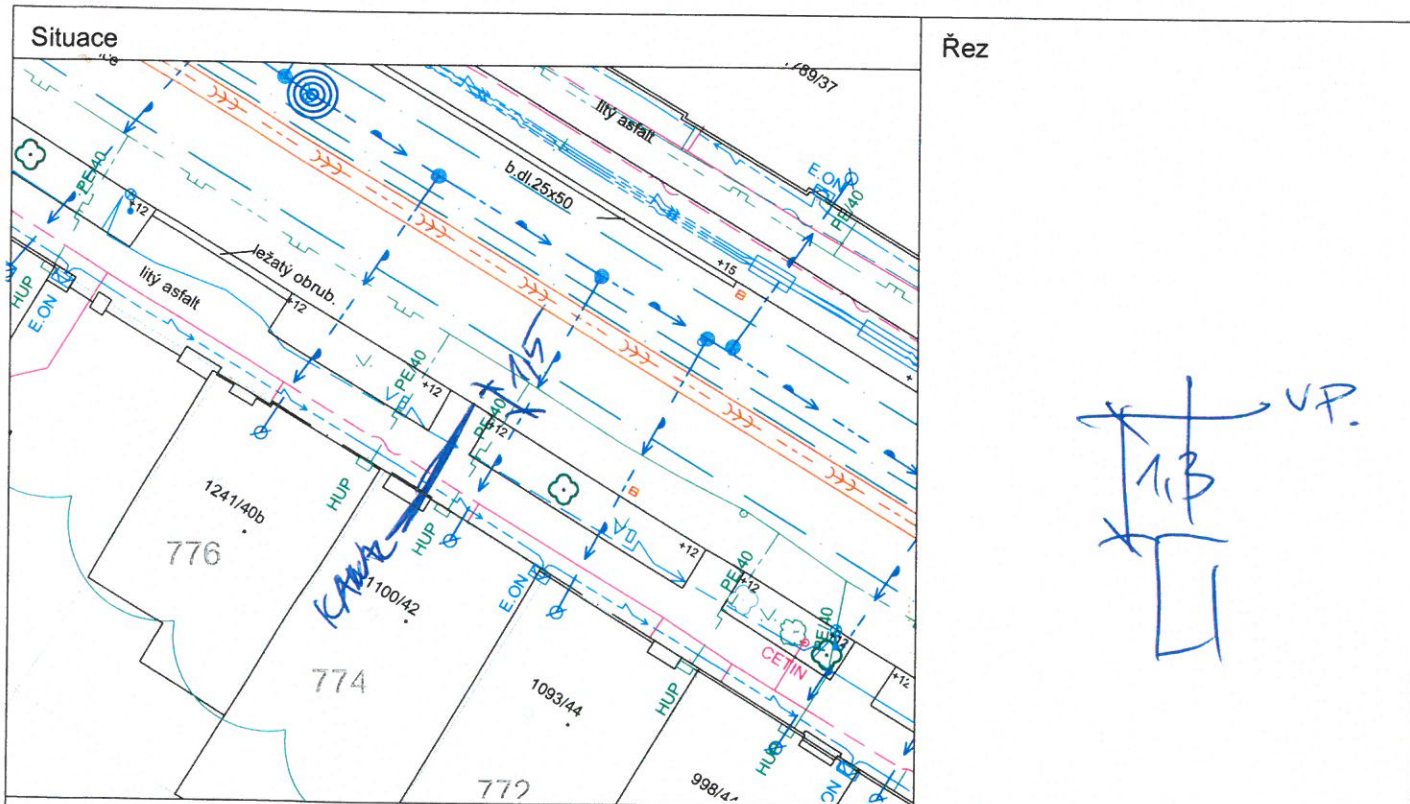
Akce : **Brno, Haasova - rekonstrukce kanalizace a vodovodu**

Nemovitost: **Haasova č.p. 1100, č.o. 42**
p.č. 774, k.ú. Žabovřesky

Majitel(é) nemovitosti : Káňová Romana, Haasova 1100/42, Žabovřesky, 61600 Brno
Káňová Tereza, Haasova 1100/42, Žabovřesky, 61600 Brno

Kontaktovaná osoba :

KÁŇOVÁ



Kanalizační přípojka :

profil přípojky *150*

materiál

profil dešť. svodu

Poznámka :

UHOZEN DOPIS NA 2.7. 2020

PODSKLEPENO

Vodovodní přípojka :

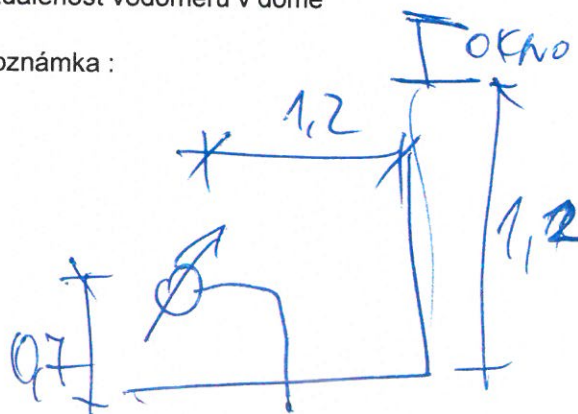
profil přípojky *1"*

materiál *PE STARU SKLED*

umístění vodoměru

vzdálenost vodoměru v domě

Poznámka :



Průzkum proveden dne : *2.7. 2020*

Průzkum provedl : *ČERNÝ*

Majitel nemovitosti (kontaktovaná osoba) :

Akce : **Brno, Haasova - rekonstrukce kanalizace a vodovodu**

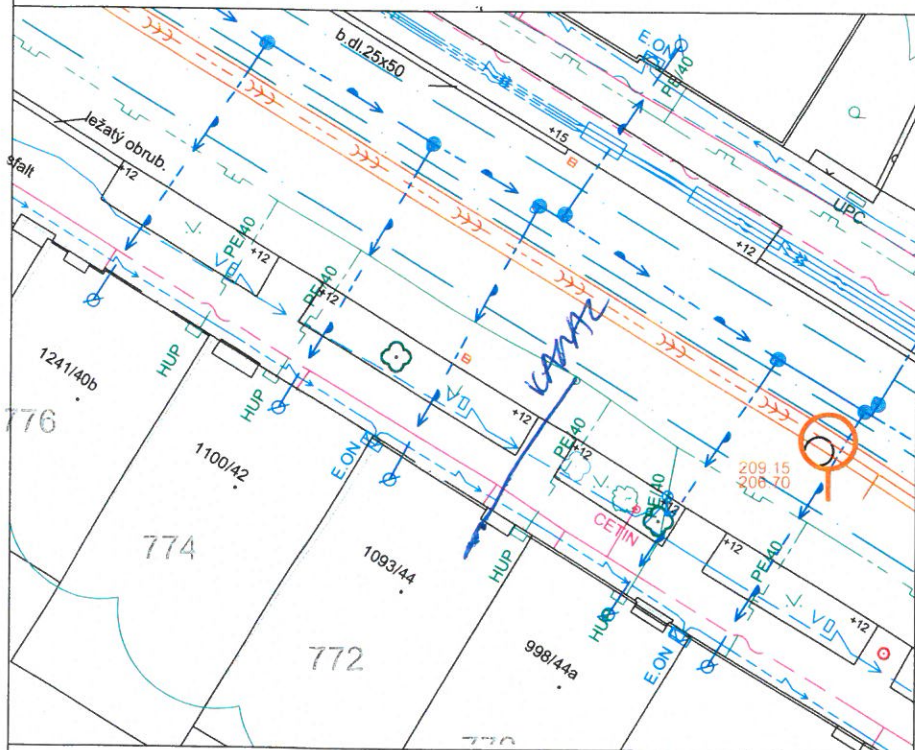
Nemovitost: **Haasova č.p. 1093, č.o. 44**
p.č. 772, k.ú. Žabovřesky

Majitel(é) nemovitosti : Sobek Bohuslav, Haasova 1093/44, Žabovřesky, 61600 Brno
Sobek Milan Ing., Pavlovice 6, 68341 Bohdalice-Pavlovice

607 674 736

Kontaktovaná osoba :

SOBEK

Situace	Řez
	
Kanalizační přípojka : profil přípojky 150 materiál PVC profil dešť. svodu Poznámka : 7.7. VLOŽEN POPIS NA 7.7. PO 1530 PODSKLEPENO	Vodovodní přípojka : profil přípojky 1" materiál PE STARN umístění vodoměru SKUP vzdálenost vodoměru v domě Poznámka :

Průzkum proveden dne : 7. 10/10

Průzkum provedl : SOBEK

Majitel nemovitosti (kontaktovaná osoba) : SOBEK

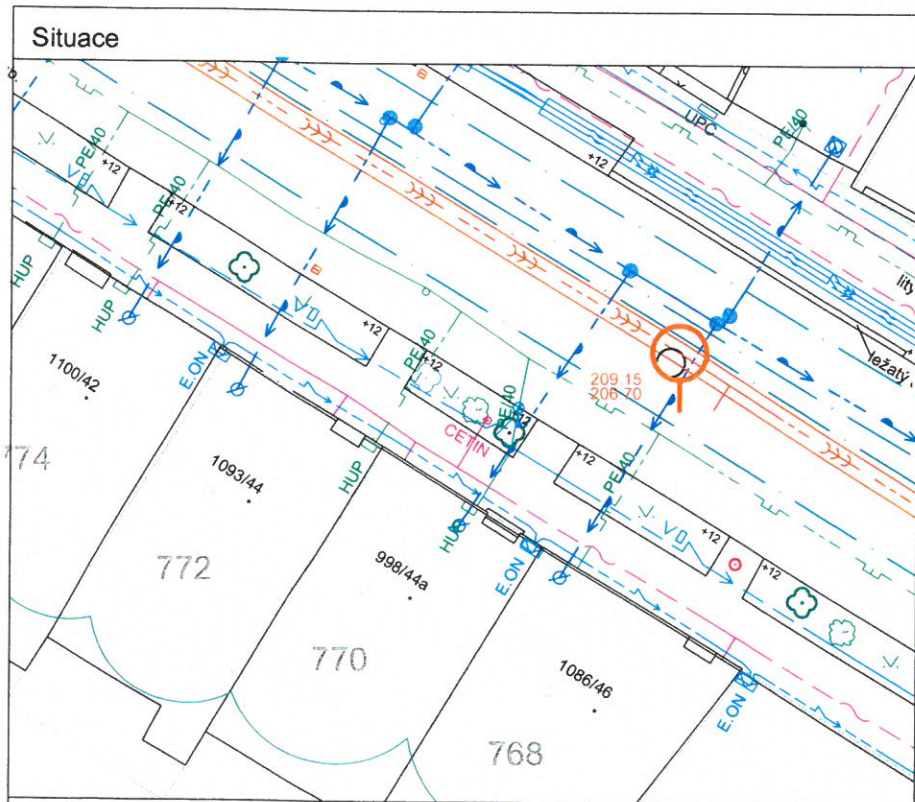
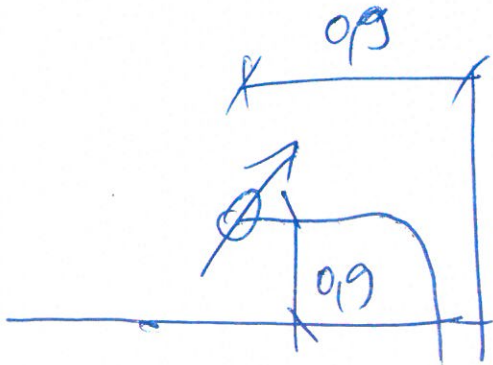
Akce : **Brno, Haasova - rekonstrukce kanalizace a vodovodu**

Nemovitost: **Haasova č.p. 998, č.o. 44a**
p.č. 770, k.ú. Žabovřesky

Majitel(é) nemovitosti : Kopalová Jana, Haasova 998/44a, Žabovřesky, 61600 Brno

Kontaktovaná osoba :

KOPALOVÁ

Situace	Řez
	
Kanalizační přípojka : profil přípojky materiál <u>NEVI</u> profil dešť. svodu Poznámka : <u>STAVIT SE 7.7. 2020</u> <u>POD SCHLEP</u> <u>SCHODY 0,9 M</u>	Vodovodní přípojka : profil přípojky materiál <u>DE STARÝ</u> umístění vodoměru <u>VE SCHLEP</u> vzdálenost vodoměru v domě <u>POD SCHODY</u> Poznámka : 

Průzkum proveden dne : 7.7.2020

Průzkum provedl : CEJNÍ

Majitel nemovitosti (kontaktovaná osoba) : Kopalová Jana

Akce : **Brno, Haasova - rekonstrukce kanalizace a vodovodu**

Nemovitost: **Haasova č.p. 1086, č.o. 46
p.č. 768, k.ú. Žabovřesky**

Majitel(é) nemovitosti : Hájek Miroslav MUDr. a Hájková Martina Mgr., Československých tankistů 179, 74766 Dolní Lhotá

Kontaktovaná osoba :

Situační	Řez
	
Kanalizační přípojka :	Vodovodní přípojka :
profil přípojky	profil přípojky
materiál	materiál
profil dešť. svodu	umístění vodoměru
Poznámka :	vzdálenost vodoměru v domě
<p>2.7. VHUZEN POPIS NA 7.7.</p> <p>PODSKLEPENÍ</p> <p>7.7. 2020 NEZAŠTĚNÍ</p>	

Průzkum proveden dne :

Průzkum provedl :

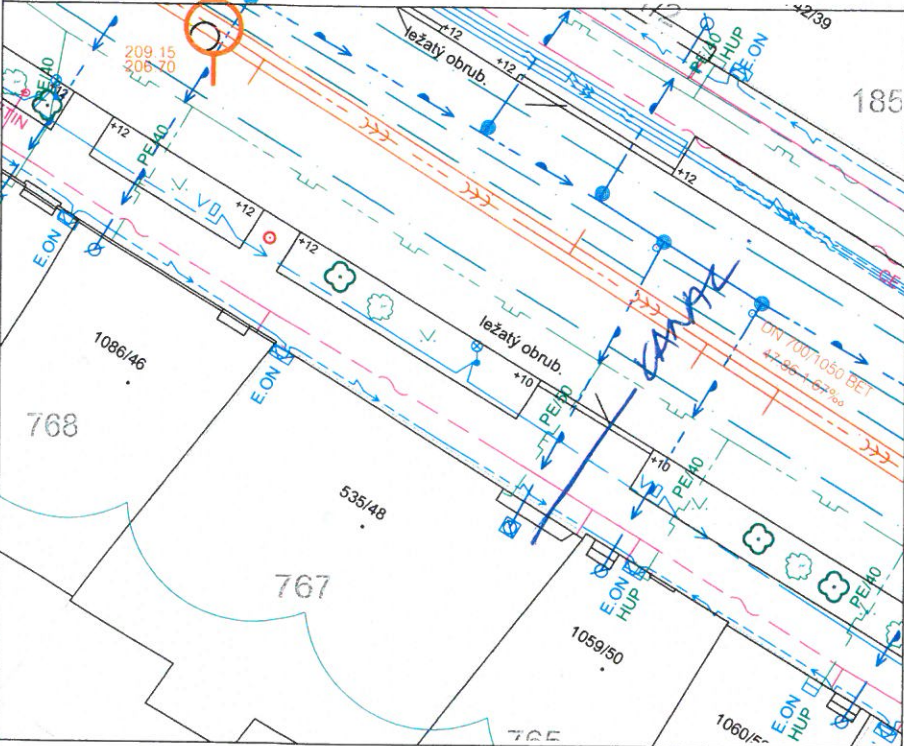
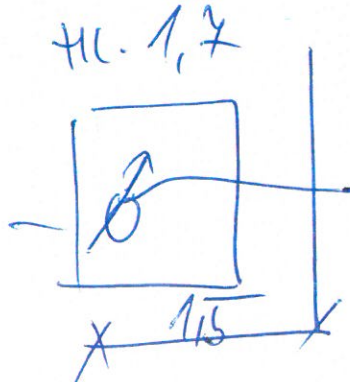
Majitel nemovitosti (kontaktovaná osoba) :

Akce : **Brno, Haasova - rekonstrukce kanalizace a vodovodu**

Nemovitost: **Haasova č.p. 535, č.o. 48**
p.č. 767, k.ú. Žabovřesky

Majitel(é) nemovitosti : Jelínek Jiří Ing., Tomečkova 887/3, Lesná, 63800 Brno
Vlk Jozef Mgr., Divina 114, 01331 Divina, Slovenská republika
Procházková Ivana, Haasova 535/48, Žabovřesky, 61600 Brno
Táborský Rudolf, Haasova 535/48, Žabovřesky, 61600 Brno
Wiecek Radovan Ing. a Wieceková Dagmar Mgr., Antonína Procházky 413/34, Pisárky, 62300 Brno

Kontaktovaná osoba : WIECKOVA

Situace	Řez
	
Kanalizační přípojka :	Vodovodní přípojka :
profil přípojky	profil přípojky <u>1"</u>
materiál	materiál <u>PE 900</u>
profil dešť. svodu	umístění vodoměru <u>SALITA ZA VRATY</u>
Poznámka :	vzdálenost vodoměru v domě <u>VRATY</u>
<u>2.7. VÝZEVNÍ DOPIS AŽ 7.7.</u>	Poznámka :
<u>STŘEDEM VRAT</u>	

Průzkum proveden dne : 7.7. 2020

Průzkum provedl : ČERNÝ

Majitel nemovitosti (kontaktovaná osoba) : Wiecek Radovan

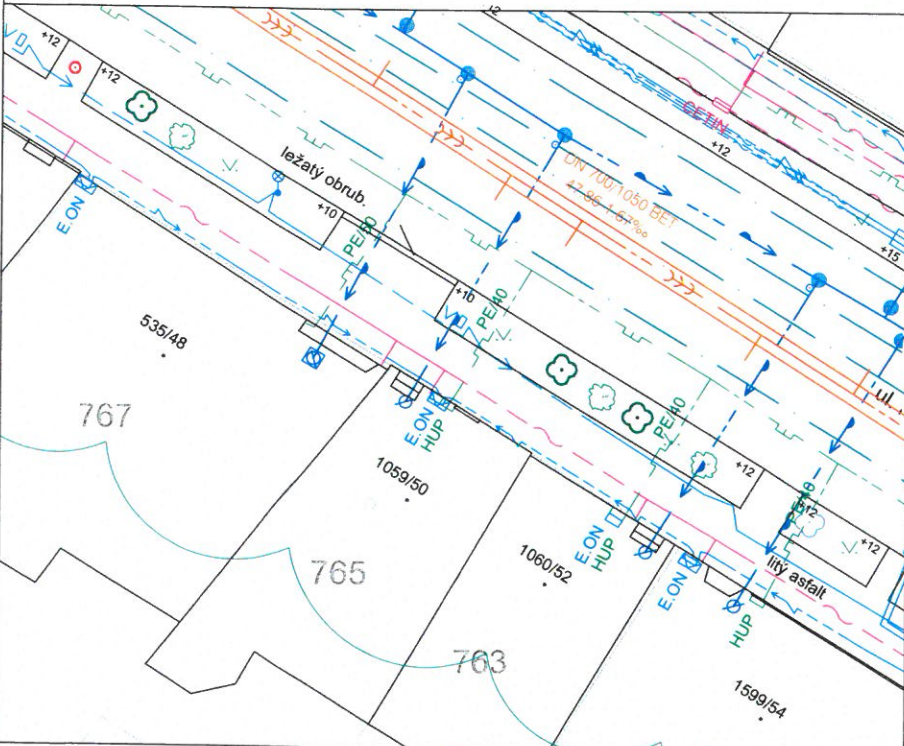

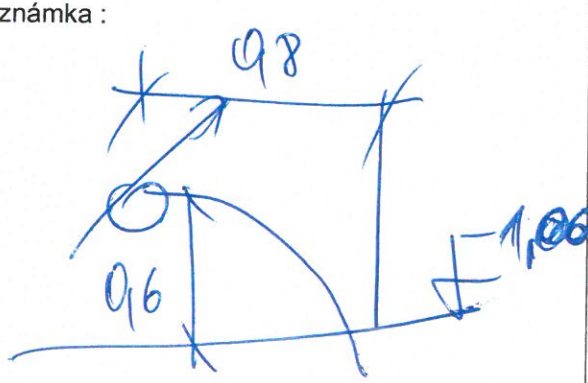
Akce : **Brno, Haasova - rekonstrukce kanalizace a vodovodu**

Nemovitost: **Haasova č.p. 1059, č.o. 50**
p.č. 765, k.ú. Žabovřesky

Majitel(é) nemovitosti : Agalarzade Polad, Haasova 1059/50, Žabovřesky, 61600 Brno
Veselá Nargiz Mgr., Štefánikova 132/62, Ponava, 61200 Brno

Kontakovaná osoba :


AGALARIOU

Situace	Řez
	
Kanalizační přípojka : profil přípojky materiál profil dešť. svodu Poznámka : 2.7. VHOZEN DOPIS NA 7.7. PODSKLEPENÍ 	Vodovodní přípojka : profil přípojky materiál umístění vodoměru vzdálenost vodoměru v domě Poznámka : 

Průzkum proveden dne : 7.7.2020

Průzkum provedl : OBRNÝ

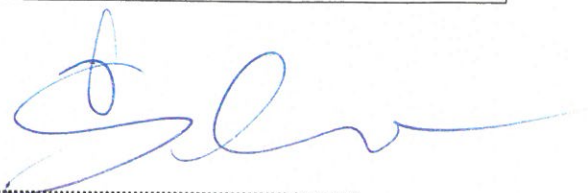Majitel nemovitosti (kontakovaná osoba) :




Akce : **Brno, Haasova - rekonstrukce kanalizace a vodovodu**

Nemovitost: **Haasova č.p. 1060, č.o. 52**
p.č. 763, k.ú. Žabovřesky

Majitel(é) nemovitosti : optitravel s.r.o., Příkop 843/4, Zábřovice, 60200 Brno

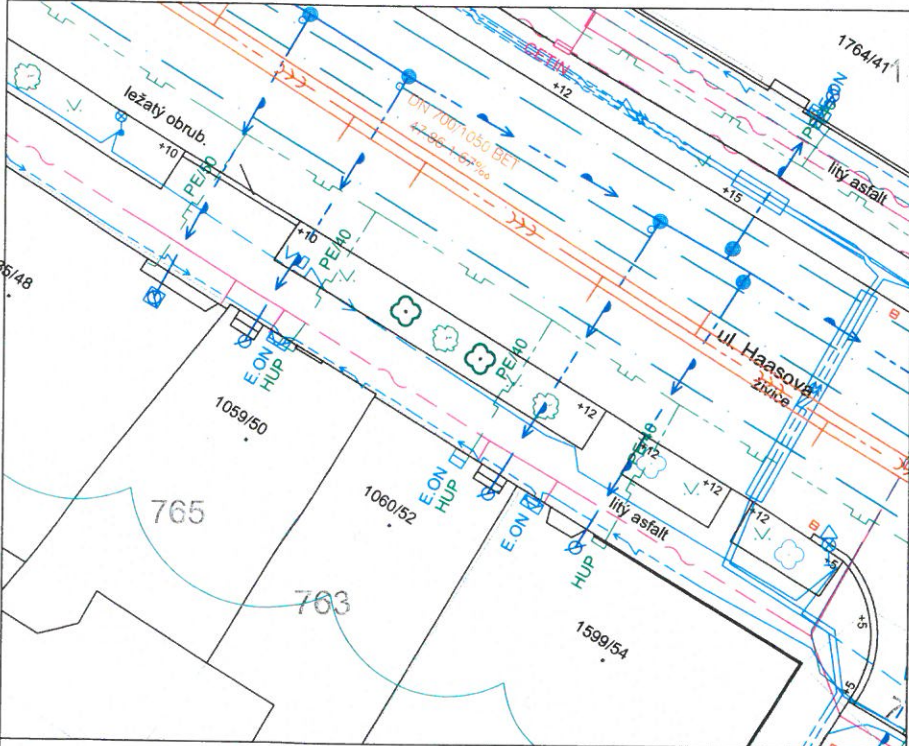Kontaktovaná osoba :

Situace	Řez
	
Kanalizační přípojka :	Vodovodní přípojka :
profil přípojky	profil přípojky
materiál	materiál
profil dešť. svodu	umístění vodoměru
Poznámka :	vzdálenost vodoměru v domě
2.7. VHOZEN POPIS NA 7.7.	
7.7. MUVENO S VLASTNÍKEM	
PŘEDÁNÍ KONTAKT - OZVOL SE	
MAJITEL NA DOVOLÁNÍ	

Průzkum proveden dne :

Průzkum provedl :

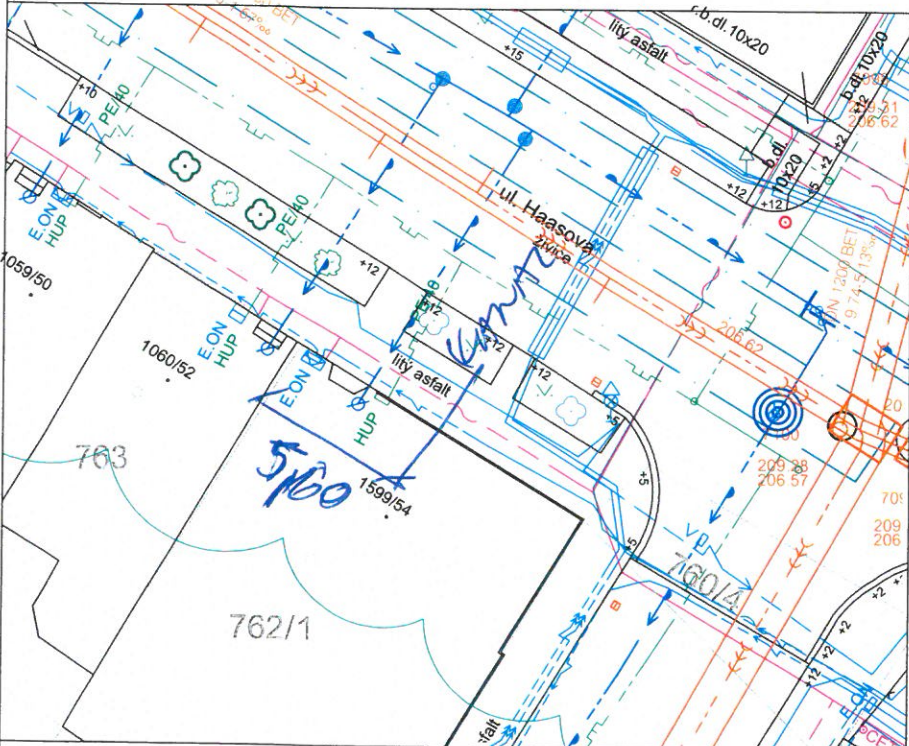
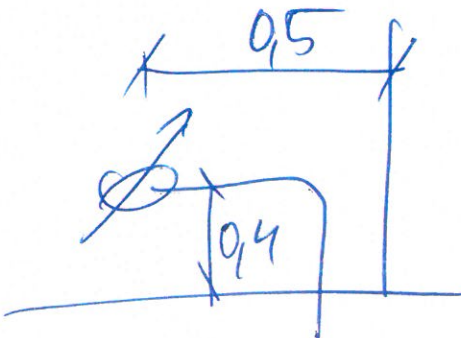
Majitel nemovitosti (kontaktovaná osoba) :

Akce : **Brno, Haasova - rekonstrukce kanalizace a vodovodu**

Nemovitost: **Haasova č.p. 1599, č.o. 54**
p.č. 762/1, k.ú. Zabovřesky

Majitel(é) nemovitosti : Baráková Jana, Ořechová 140, 66461 Rebešovice
David Martin, Haasova 1599/54, Zabovřesky, 61600 Brno
Davidová Tereza, Haasova 1599/54, Zabovřesky, 61600 Brno
Doležal Lubomír Mgr., Haasova 1599/54, Zabovřesky, 61600 Brno
Hanzlíček Pavel, Haasova 1599/54, Zabovřesky, 61600 Brno
Holdová Dagmar, Haasova 1599/54, Zabovřesky, 61600 Brno

Kontaktovaná osoba : Jana Baráková

Situace	Řez
	
Kanalizační přípojka : profil přípojky <u>200</u> materiál <u>VC</u> profil dešť. svodu Poznámka : <u>2.7. VHOZEK DOPIS NA 7.7.</u> <u>RODSKUEPENO</u> <u>1,7</u>	Vodovodní přípojka : profil přípojky <u>1"</u> materiál <u>DE STAPY</u> umístění vodoměru <u>SKUED</u> vzdálenost vodoměru v domě Poznámka : 

Průzkum proveden dne : 7.7.2020

Průzkum provedl : ČERNÝ

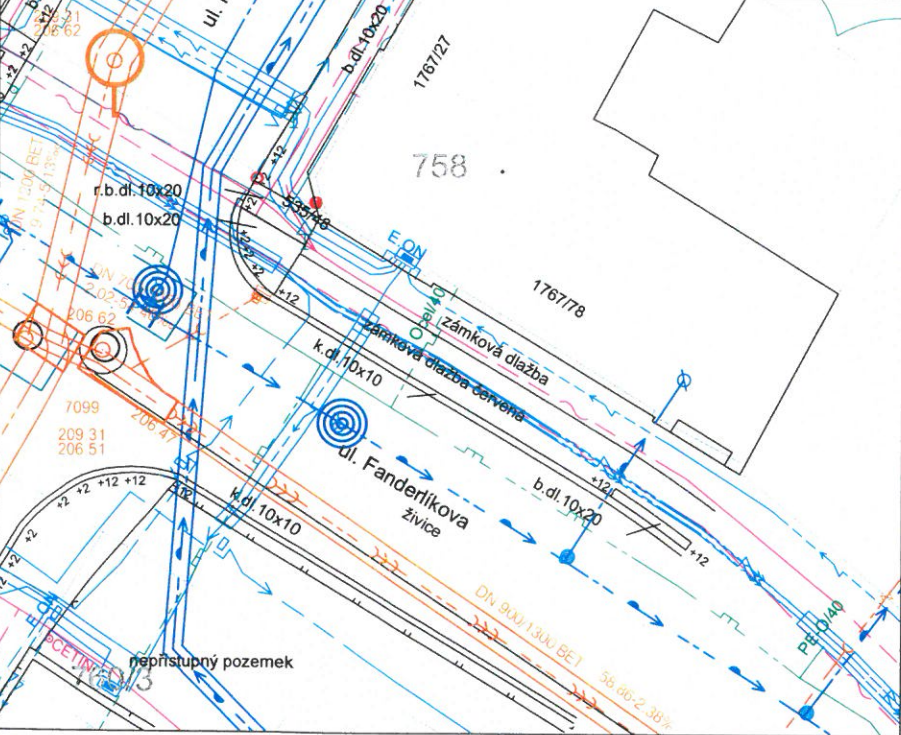
Majitel nemovitosti (kontaktovaná osoba) : Jana Baráková

Akce : **Brno, Haasova - rekonstrukce kanalizace a vodovodu**

Nemovitost: **Fanderlíkova č.p. 1767, č.o. 78
p.č. 758, k.ú. Žabovřesky**

Majitel(é) nemovitosti : Jurda Zdeněk a Jurdová Anna Ing., Fanderlíkova 1767/78, Žabovřesky, 61600 Brno

Kontaktovaná osoba :

Situace	Řez
	
<p>Kanalizační přípojka :</p> <p>profil přípojky</p> <p>materiál</p> <p>profil dešť. svodu</p> <p>Poznámka :</p> <p>2.2. MŮŽEN DOPIS NA 7.7.</p> <p>KANALIZACE VE VEDENA STŘEDEM VJEZDU - NIMO REKONSTRUOVANOU</p>	<p>Vodovodní přípojka :</p> <p>profil přípojky</p> <p>materiál</p> <p>umístění vodoměru</p> <p>vzdálenost vodoměru v domě</p> <p>Poznámka :</p>

Průzkum proveden dne :

Průzkum provedl :

Majitel nemovitosti (kontaktovaná osoba) :