



PŮDORYS PRÍZEMÍ
STÁVAJÍCÍ STAV
M 1:50

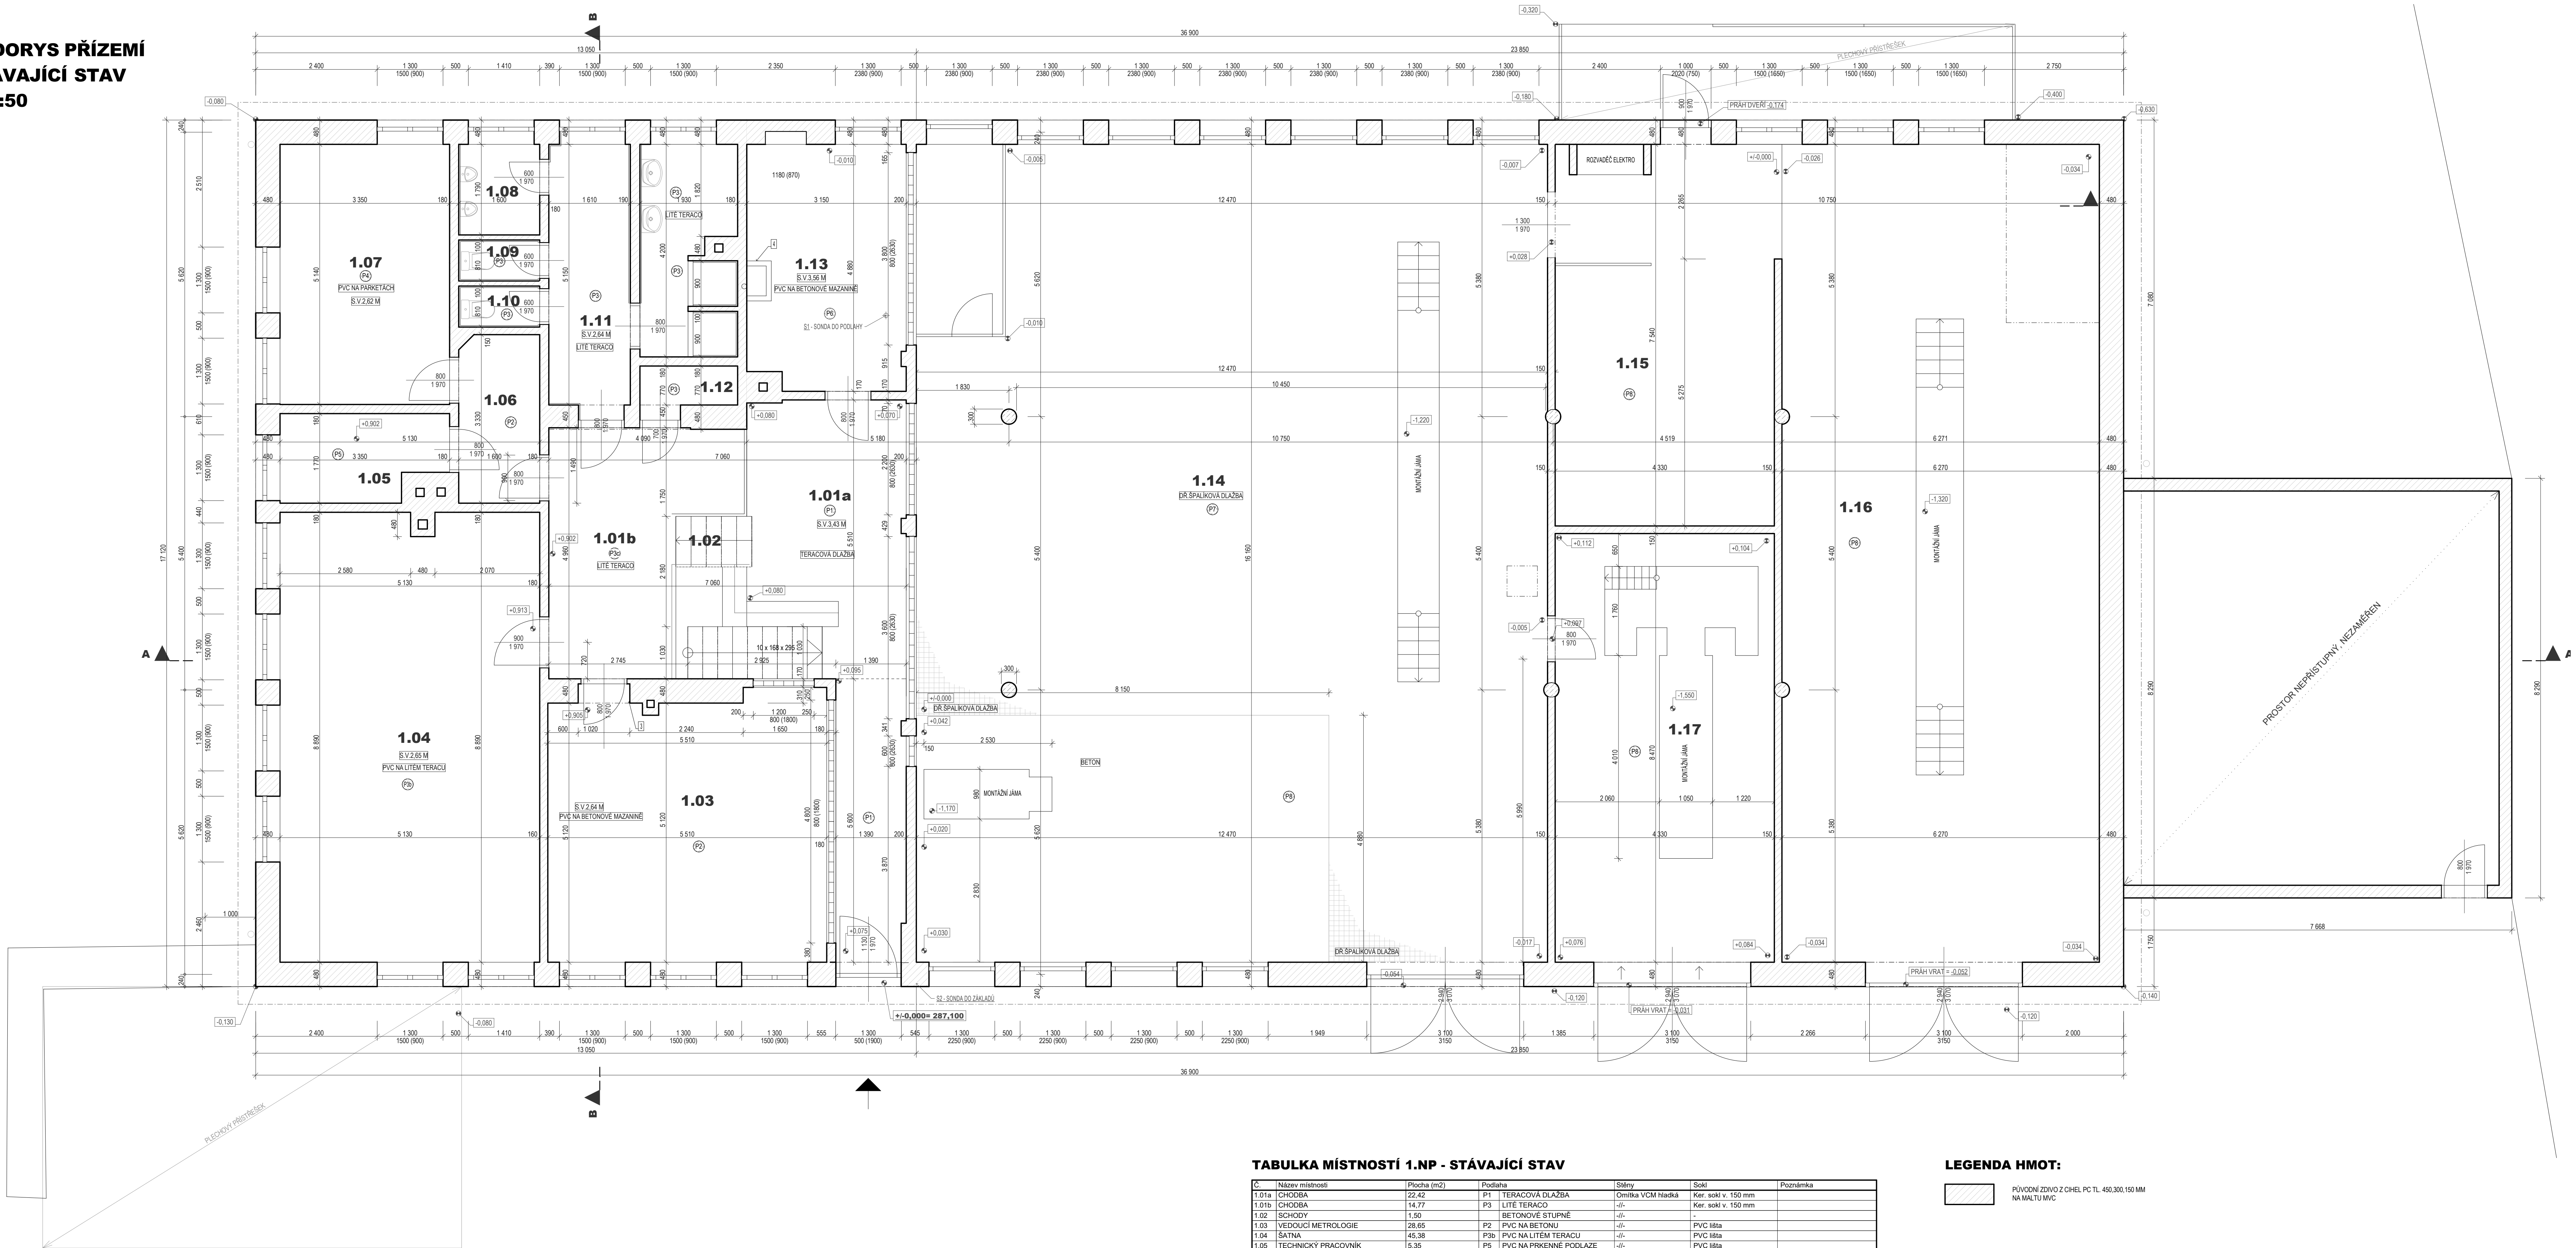


TABULKA MÍSTNOSTÍ 1.NP - STÁVAJÍCÍ STAV

Č.	Název místnosti	Plocha (m ²)	Podlaha	Stěny	Solí	Poznámka
1.01a	CHODBA	22.42	P1	TERACOVÁ DLAŽBA	Omlítka VCM hladká	Ker. solí v. 150 mm
1.01b	CHODBA	14.77	P3	LITÉ TERACO	-	Ker. solí v. 150 mm
1.02	SCHODY	1.50	P2	BETONOVÉ STUPNĚ	-	-
1.03	VEDOUCÍ METROLOGIE	28.65	P2	PVC NA BETONU	-	PVC lšta
1.04	ŠATNA	45.38	P3b	PVC NA LÍTEM TERACU	-	PVC lšta
1.05	TECHNICKÝ PRACOVNÍK	5.35	P5	PVC NA PRKĚNNE PODLAZE	-	PVC lšta
1.06	CHODBA	5.28	P2	LITÉ TERACO	-	Ker. solí v. 150 mm
1.07	UBYTOVACÍ MÍSTNOST	17.22	P4	PVC PARKETÁCH	-	PVC lšta
1.08	PISOÁRY	2.86	P3	LITÉ TERACO	-	Ker. solí v. 150 mm
1.09	WC	1.30	P3	LITÉ TERACO	Keramický obklad	-
1.10	WC	1.30	P3	LITÉ TERACO	-	-
1.11	UMÝVÁRNA+SPRCHY	16.13	P3	LITÉ TERACO	-	-
1.12	KOMORA	1.49	P2	BETON	Omlítka VCM hladká	Ker. solí v. 150 mm
1.13	REVIZNÍ MÍSTO TLAKOVÝCH NÁDOB	15.04	P6	PVC NA BETONU	-	Ker. solí v. 150 mm
1.14	DILNA	201.19	P8/7	BETON/DŘ. SPALKOVÁ DLAŽBA	-	-
1.15	DILNA	33.14	P8	BETON	-	-
1.16	DILNA	101.32	P8	BETON	-	-
1.17	MONTÁŽNÍ DILNA	36.84	P8	BETON	-	-
		551.18 m ²				

LEGENDA HMOT:

 PŮVODNÍ ZDÍVO Z CIHEL PC TL. 450,300,150 MM NA MALTU MVC

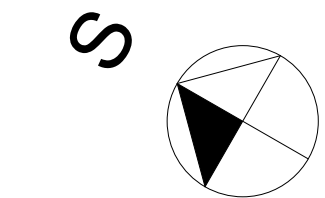

ZODP. PROJEKTANT ING. PAVEL ZÁVĚSKA	VYPRACOVAL ING. PAVEL ZÁVĚSKA	KONTROLOVAL	ING. PAVEL ZÁVĚSKA ŠUMAVSKÁ 30, 602 00 BRNO PROJEKTOVÁ ČINNOST VE VÝSTAVBĚ IČ: 742 88 977
MÍSTO STAVBY: LERCHOVA ČP 62, PARCELA 426/3 k.ú. STRÁNICE	INVESTOR: STATUTÁRNÍ MĚSTO BRNO - Dominikánské nám. 196/1, 601 67 Brno	FORMÁT: A1++ (10xM4)	DATUM: SRPEN 2018
STAVBA: REVITALIZACE BUDOVY KOMUNITNÍHO CENTRA LERCHOVA LERCHOVA ČP 62, PARCELA 426/3 k.ú. STRÁNICE	STUPEŇ PD: PROJEKT STAVBY	S. OBJEKT: SO-01	Č. ZAKÁZKY: #CP09
STAVEBNÍ OBJEKT: SO-01 ČÁST: STAVEBNÍ ČÁST	MĚŘÍTKO: Č. VÝKRESU: Č. PÁRE		
VÝKRES: PŮDORYS 1NP - STÁVAJÍCÍ STAV	1:50	D.1.12	