





ŘEZ C - C' - STAVEBNÍ ÚPRAVY

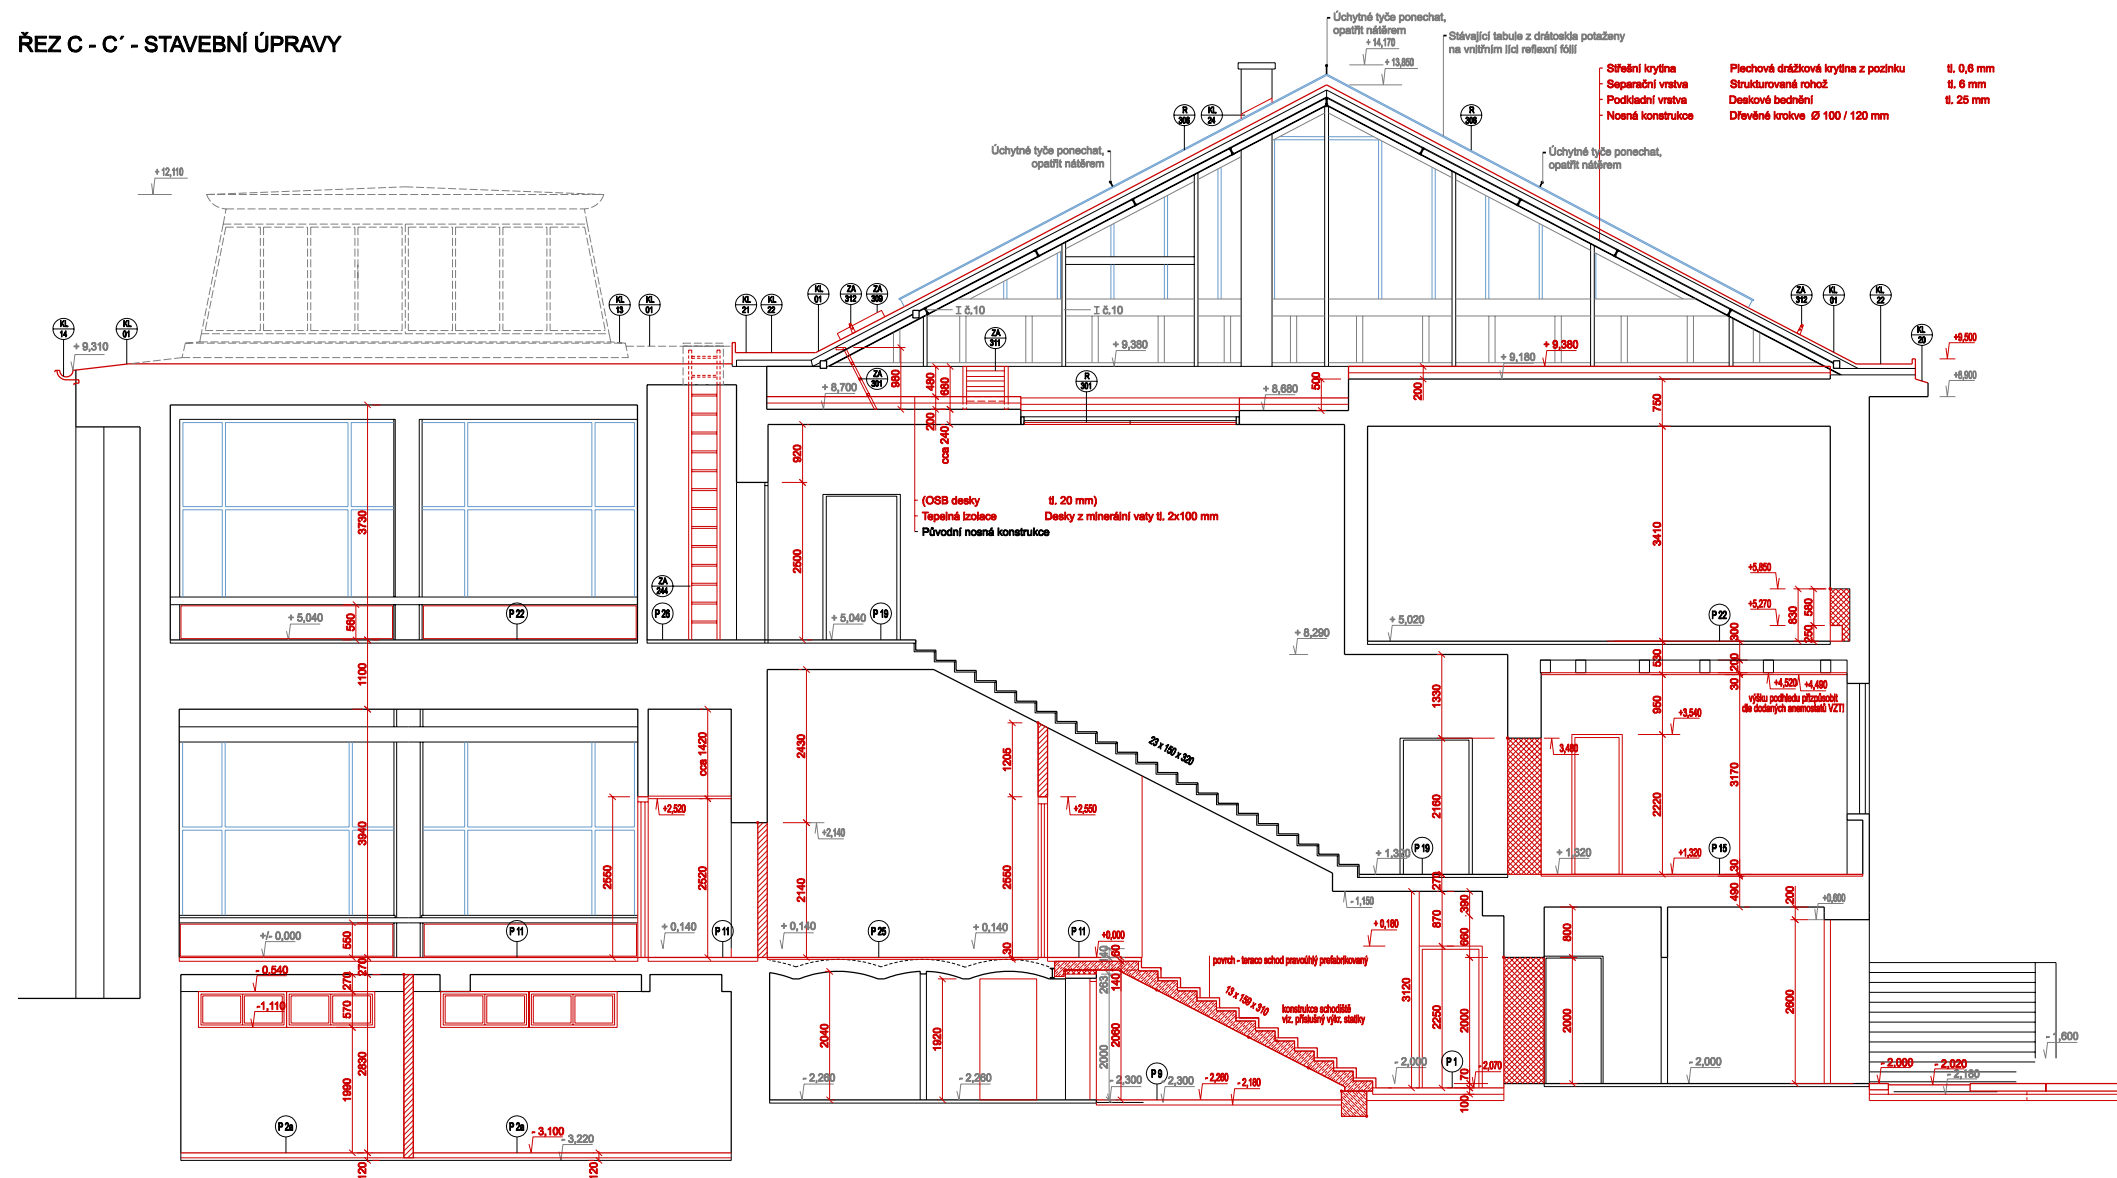

- | | |
|---|---|
| | SÁVAJÍCÍ KONSTRUKCE BETONOVÉ NEBO ZDĚNÉ |
|  | NOVÉ ZDIVO Z KERAMICKÝCH PŘÍČKOVEK 8 P+D NEBO 14 P+D NA MALTU MVC 2,5 MPa |
|  | NOVÉ ZDIVO Z CIEHEL PLNÝCH PÁLENÝCH CPP 20 NA MC 5 MPa |
|  | NOVÉ KONSTRUKCE ŽELEZOBETONOVÉ MONOLITICKÉ (BETON C25/30 XC1) |

0,000 = 206,760 m n. m
Souřadný systém: JTSK
Výškový systém: Bpv

[illegible]