







### ŘEZ B - B' - STAVEBNÍ ÚPRAVY

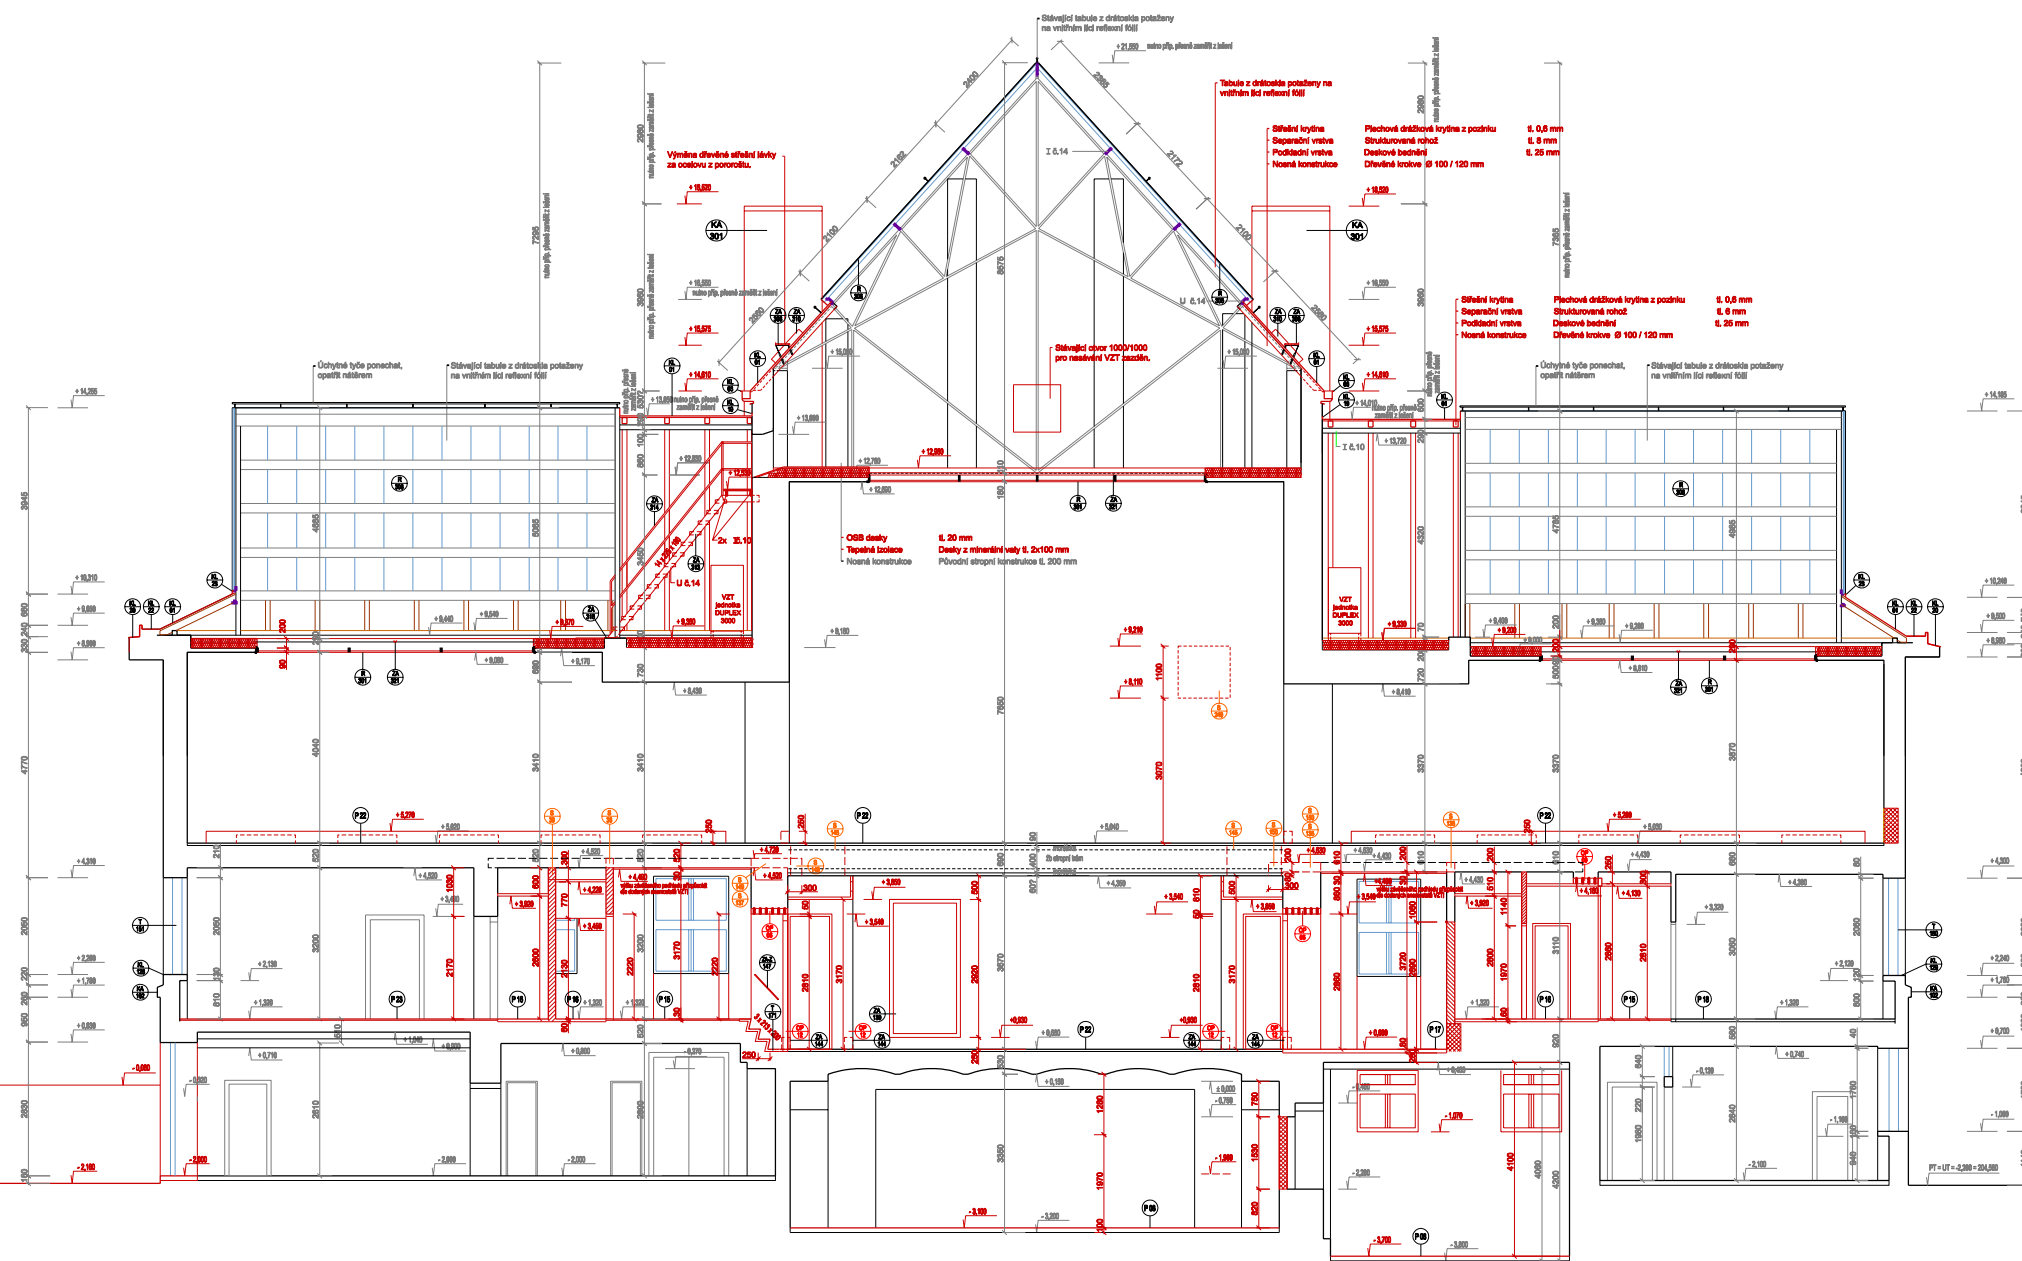

- |   |   |
|---|---|
|  | PŮVODNÍ KONSTRUKCE BETONOVÉ NEBO ŽDĚNÉ                                      |
|  | NOVÉ ŽDIVO Z KERAMICKÝCH PRŮCHOVKŮ 8 P+10 NEBO 14 P+10 NA MALTU MIV 2,5 MPa |
|  | NOVÉ ŽDIVO Z OHBĚL PLŮNÝCH PÁLENTŮ CPP 20 NA M.C 5 MPa                      |
|  | NOVÉ KONSTRUKCE ŽELEZOBETONOVÉ MONOLITICKÉ (BETON C25/30 XC1)               |
|  | TEPLNÁ IZOLACE Z MINERÁLNÍ VLNY   |

