


PŮDORYS SUTERÉNU
STÁVAJÍCÍ STAV
M 1:50

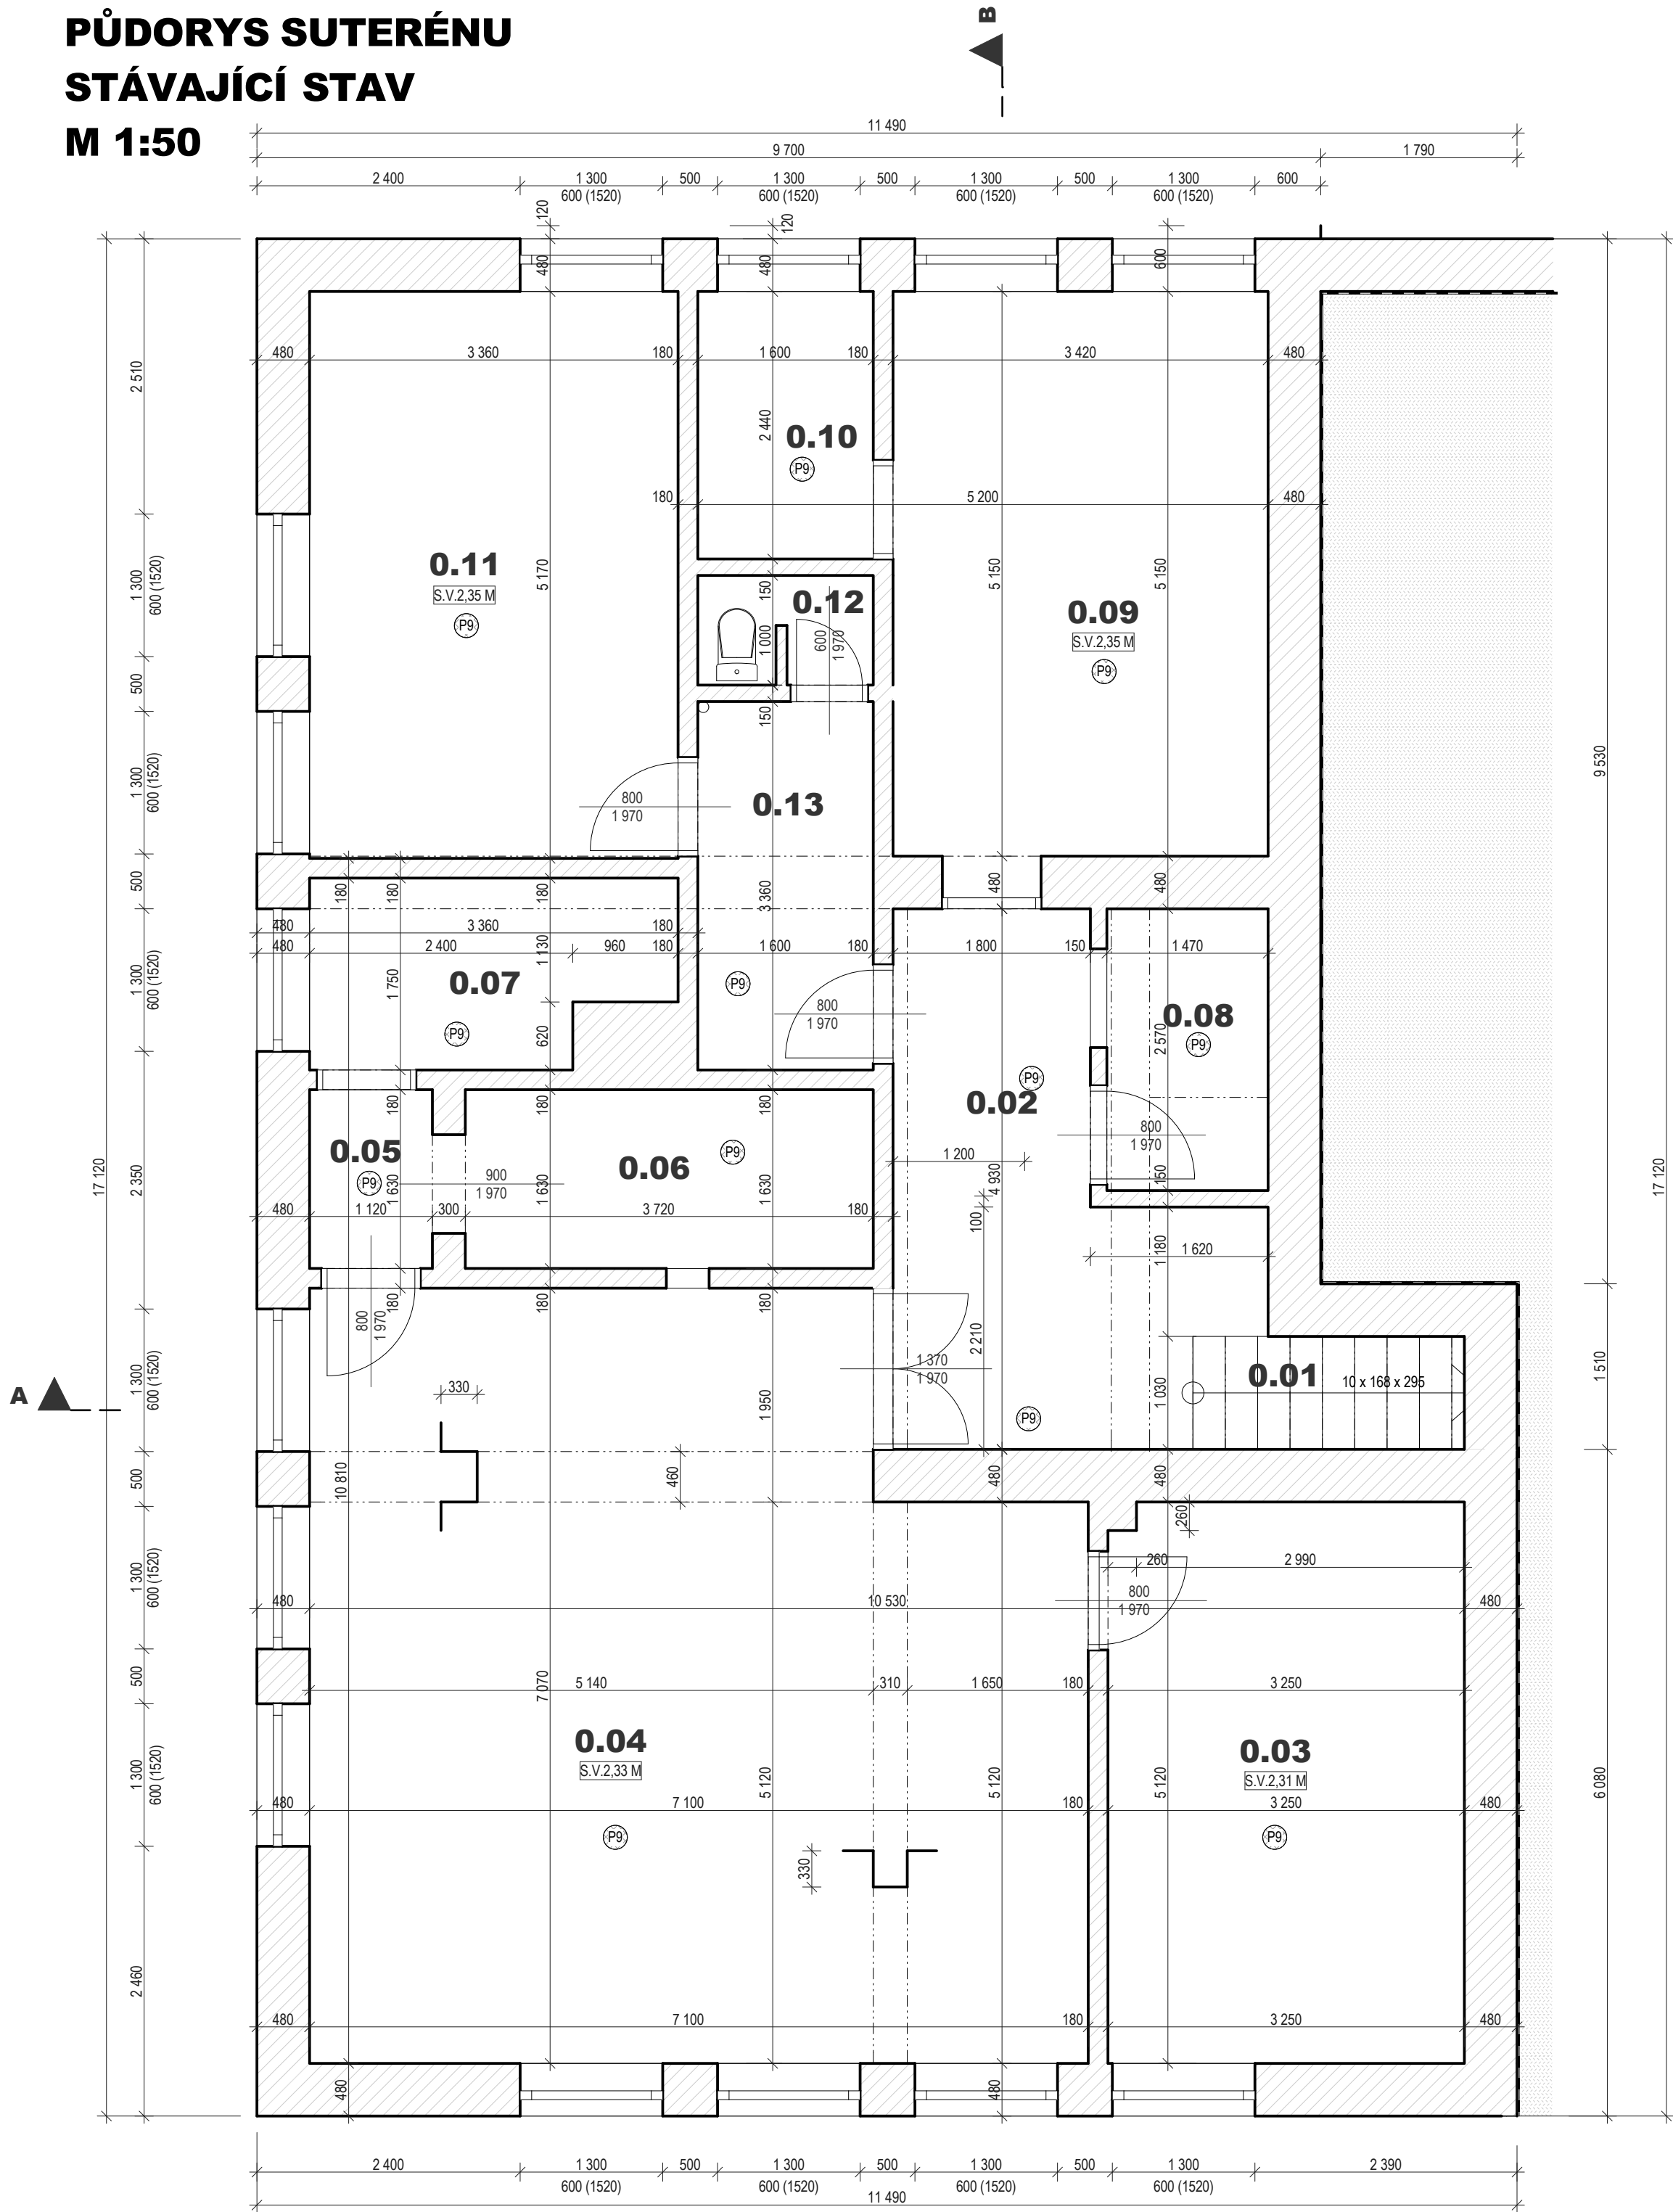

LEGENDA HMOT:

PŮVODNÍ ZDIVO Z CIHEL PC TL. 450,300,150 MM
NA MALTU MVC

TABULKA MÍSTNOSTÍ 1.PP - STÁVAJÍCÍ STAV

Č.	Název místnosti	Plocha (m ²)	Podlahová krytina	Stěny	Sokl	Poznámka
0.01	SCHODY	2,47	P9 BETON	Omítka VCM hladká	-	
0.02	CHODBA	11,77	P9 PVC NA DLAŽBĚ	-/-		
0.03	SKLAD	16,57	P9 PVC NA BETONU	-/-		
0.04	KLUBOVNA	46,38	P9 PVC NA BETONU	-/-		
0.05	CHODBA	2,01	P9 PVC NA DLAŽBĚ	-/-		
0.06	SKLAD	6,06	P9 PVC NA DLAŽBĚ	-/-		
0.07	KOTELNA	5,28	P9 PVC NA DLAŽBĚ	-/-		
0.08	SKLAD	3,78	P9 PVC NA DLAŽBĚ	-/-		
0.09	SKLAD	17,96	P9 PVC NA DLAŽBĚ	-/-		
0.10	SKLAD	3,90	P9 PVC NA DLAŽBĚ	-/-		
0.11	SKLAD	17,37	P9 BETON	-/-		
0.12	WC	1,55	P9 BETON	-/-		
0.13	CHODBA	5,38	P9 PVC NA DLAŽBĚ	-/-		
		140,48 m ²				

ZODP.PROJEKTANT	VYPRACOVAL	KONTROLOVAL	ING. PAVEL ZÁVIŠKA ŠUMAVSKÁ 30, 602 00 BRNO PROJEKTOVÁ ČINNOST VE VÝSTAVBĚ IČ: 742 89 977		
ING. PAVEL ZÁVIŠKA	ING. PAVEL ZÁVIŠKA		FORMÁT:	A2	(4xA4)
MÍSTO STAVBY: LERCHOVA ČP.62, PARCELA 426/3 k.ú. STRÁNICE			DATUM:	SRPEN 2018	
INVESTOR: STATUTÁRNÍ MĚSTO BRNO Dominikánské nám. 196/1, 601 67 Brno			STUPEŇ PD:	PROJEKT STAVBY	
STAVBA: REVITALIZACE BUDOVY KOMUNITNÍHO CENTRA LERCHOVA LERCHOVA ČP.62, PARCELA 426/3 k.ú. STRÁNICE			S.OBJEKT:	SO-01	
STAVEBNÍ OBJEKT: SO-01 ČÁST: STAVEBNÍ ČÁST			Č.ZAKÁZKY:	#ČProj	
VÝKRES: PŮDORYS SUTERÉNU - STÁVAJÍCÍ STAV			MÉRÍTKO:	Č. VÝKRESU	Č. PARÉ
			1:50	D1.1.1	