
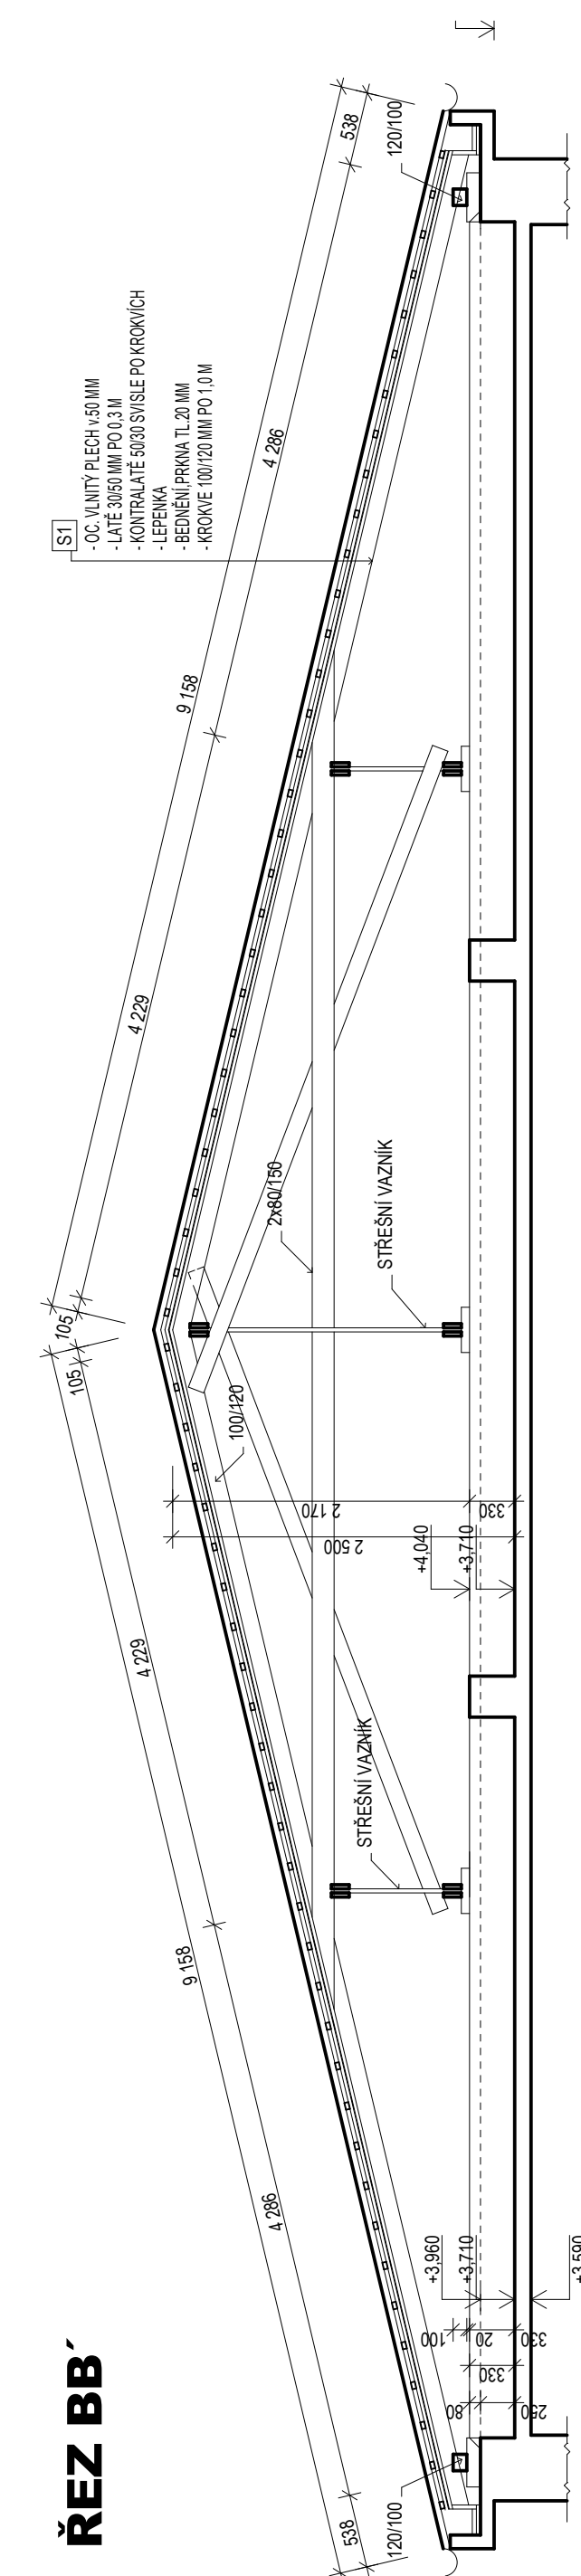
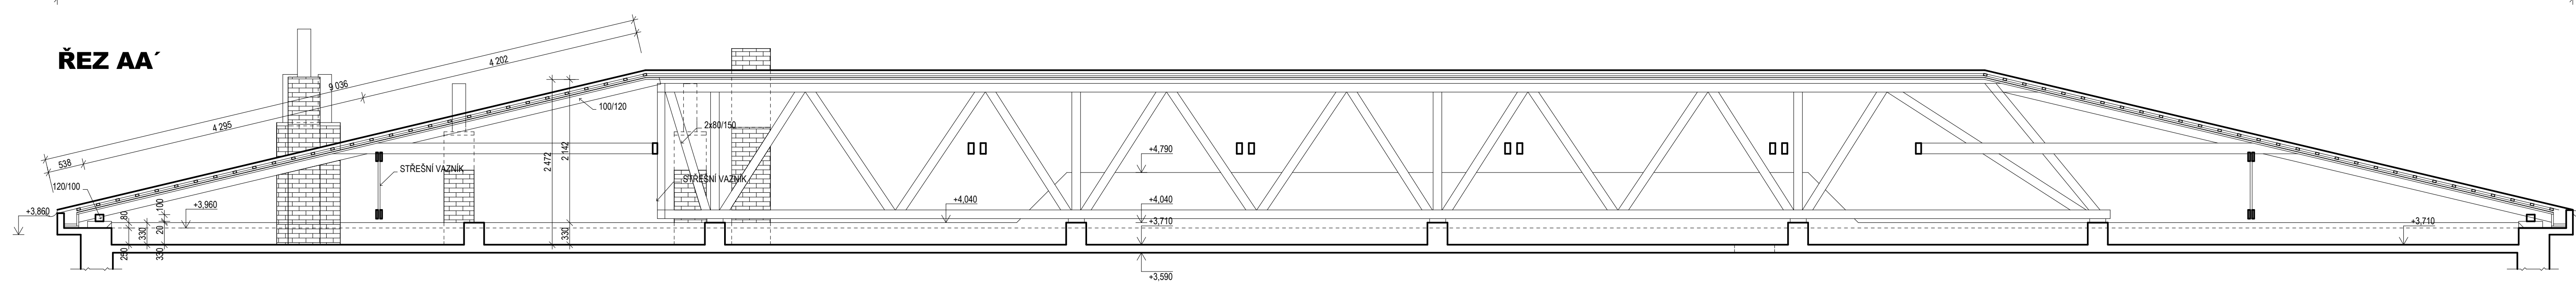


KROV - STAVAGIOT STAV

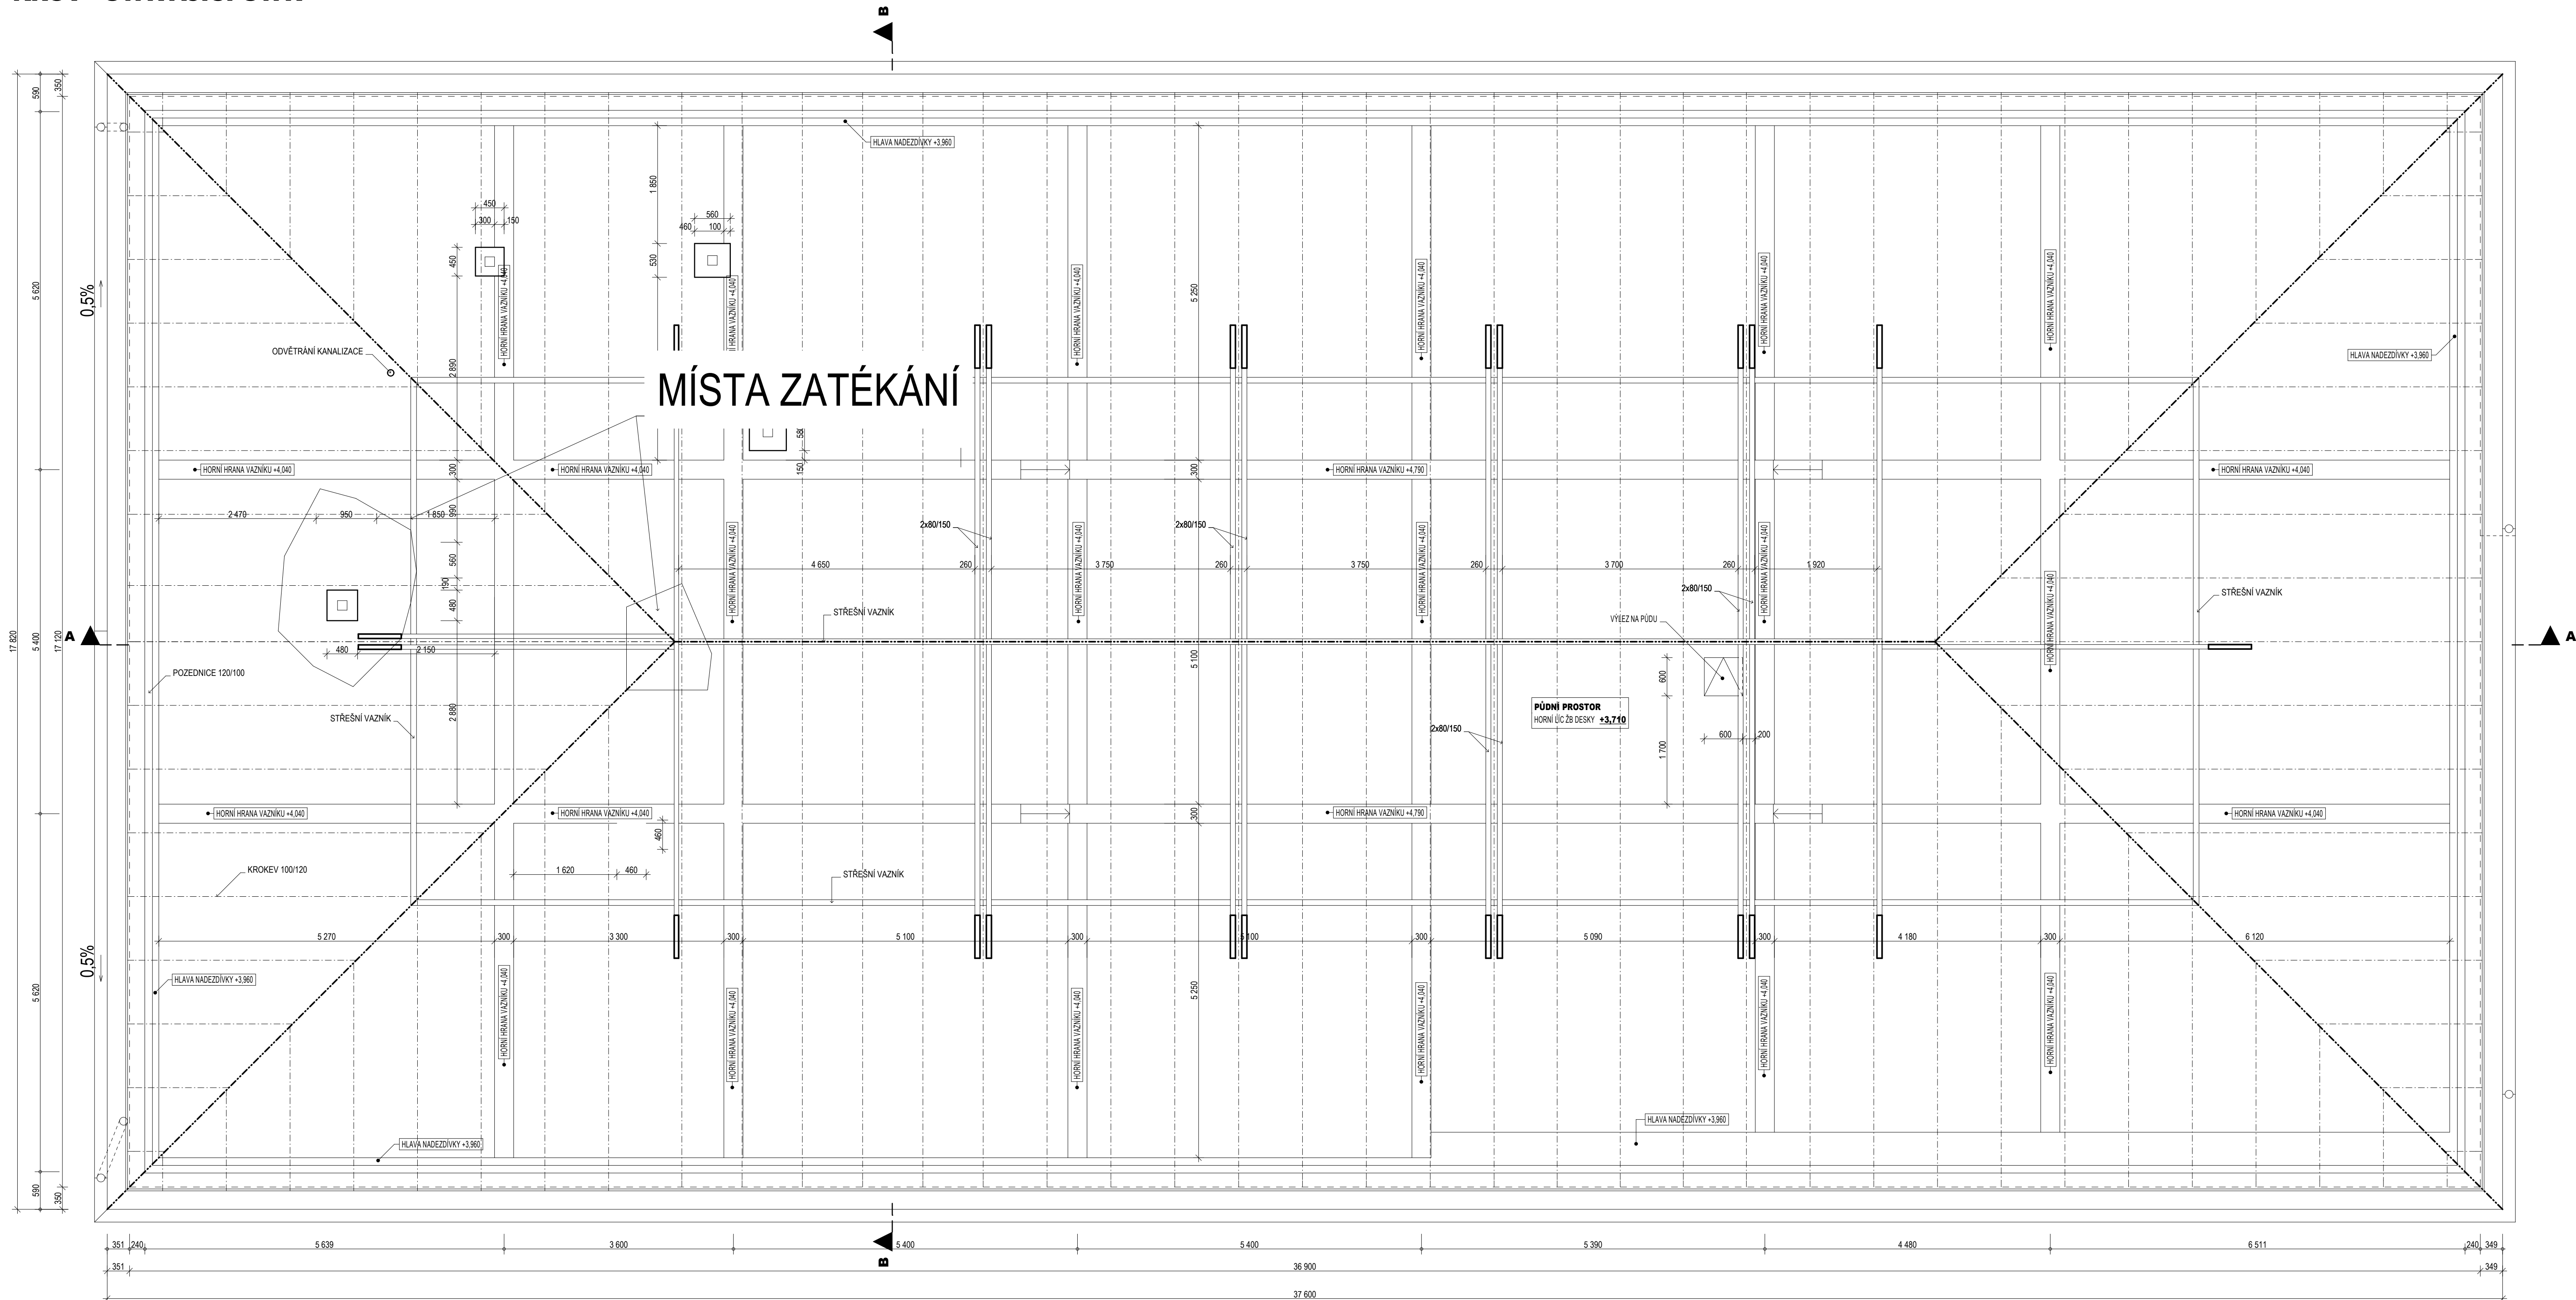

ZODP. PROJEKTANT ING. PAVEL ZÁVIŠKA		VYPRACOVAL ING. PAVEL ZÁVIŠKA	KONTROLOVAL	ING. PAVEL ZÁVIŠKA ŠUMAVSKA 3, 602 00 BRNO PROJEKTOVÁ ČINNOST VE VYSTAVBĚ Č. 742 89 977	
MÍSTO STAVBY: LERCHOVA ČP.62, PARCELA 426/3 k.ú. STRÁNEC INVESTOR: STATUTÁRNÍ MĚSTO BRNO Dominikální nám. 196/1, 601 67 Brno				FORMÁT: A1++ (10x44) DATUM: SRPEN 2018	STUPEŇ PD: PROJEKT STAVBY S.OBJEKT: SO-01 Č. ZAKÁZKY: 450790
STAVBA: REVITALIZACE BUDOVY KOMUNITNÍHO CENTRA LERCHOVA LERCHOVA ČP.62, PARCELA 426/3 k.ú. STRÁNEC				MĚŘÍTKO: Č. VÝKRESU Č. PÁRE	
STAVEBNÍ OBJEKT: SO-01		ČÁST: STAVEBNÍ ČÁST			
VÝKRES: PŮDORYS KROVU - STAVAJÍCÍ STAV				1:50	D.1.1.6