


VYTYČENÍ - VĚTEV T2 1:100

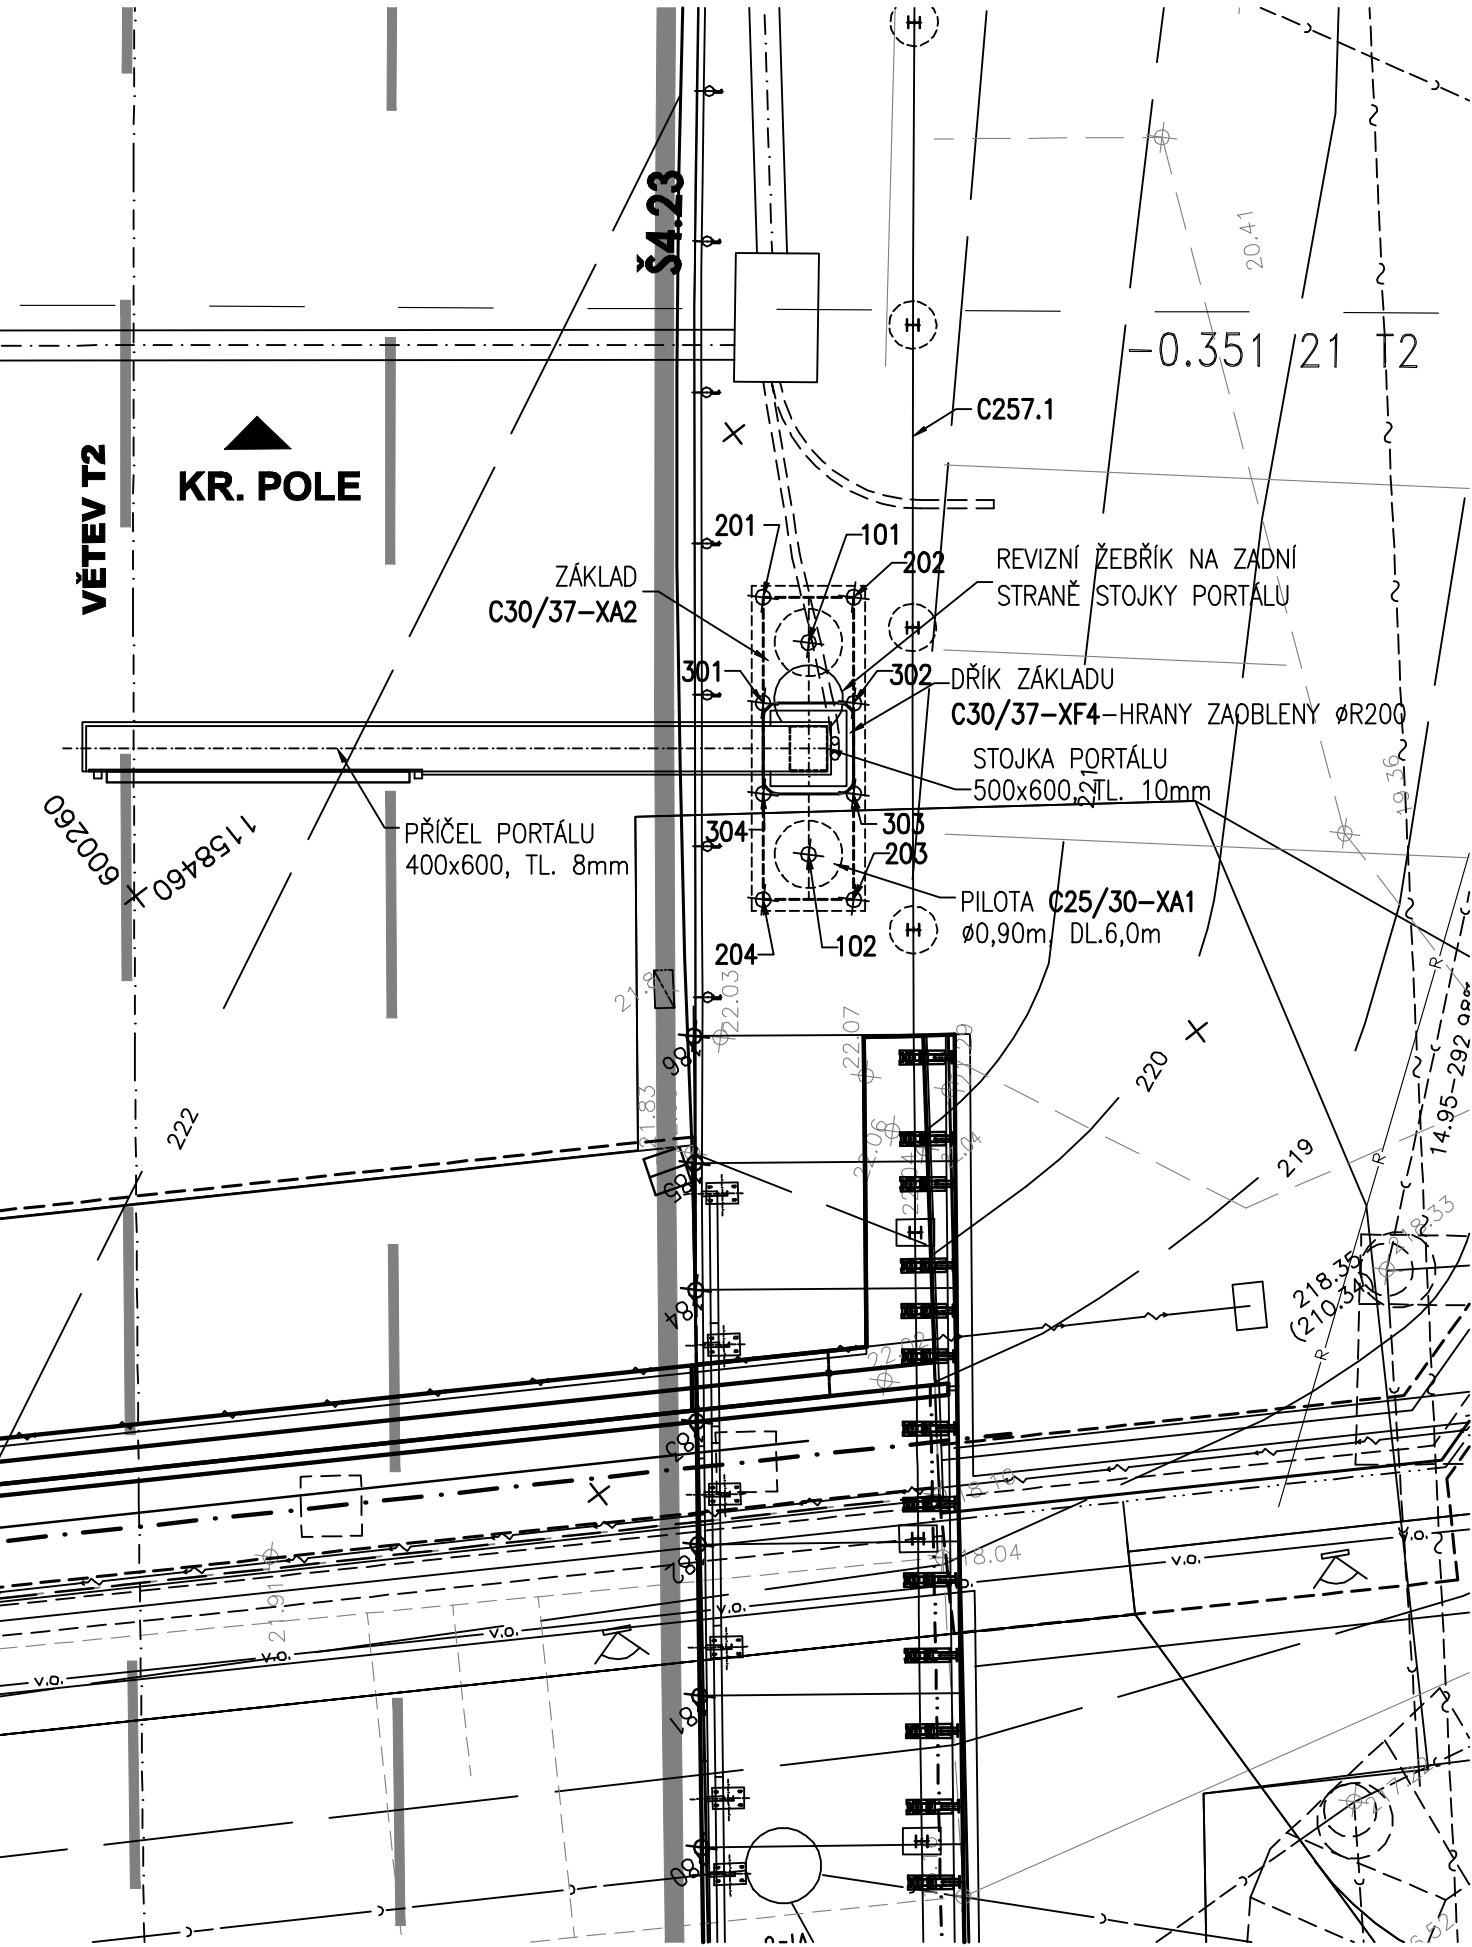

SOUŘADNICE VYTYČOVANÝCH BODŮ

VYTYČENÍ PILOT

Číslo bodu	Y (m)	X (m)	Z (m) výška v hlavě piloty	Pilotážní rovina (m)	Délka piloty (m)	Ø piloty (m)	Délka vrtání (m)
101	600 250,914	1 158 462,794	220,550	222,250	6	0,90	7,70
102	600 252,627	1 158 465,009	220,550	222,250	6	0,90	7,70

VYTYČENÍ ZÁKLADU

Číslo bodu	Y (m)	X (m)
201	600 251,021	1 158 461,953
202	600 250,072	1 158 462,687
203	600 252,520	1 158 465,850
204	600 253,469	1 158 465,116

VYTYČENÍ DŘÍKU ZÁKLADU

Číslo bodu	Y (m)	X (m)
301	600 251,878	1 158 463,060
302	600 250,929	1 158 463,794
303	600 251,663	1 158 464,743
304	600 252,612	1 158 464,009

POTVRZENÍ PLATNOSTI DOKUMENTACE:

INVESTOR: Ředitelství silnic a dálnic ČR Na Pankráci 56, 145 06 Praha 4 stavbu zajišťuje: Správa Brno, Šumavská 33, 602 09 Brno	Razítko: 	Datum: Podpis:
TECHNICKÝ DOZOR STAVBY: Brněnské komunikace a.s. Renesácká tř. 1a, 602 00 Brno	Razítko: 	Datum: Podpis:
GENERÁLNÍ ZHOTOVITEL: Sdružení SDS EXMOST - FIRESTA - Brno, Žabovřesky VEDOUcí SDRUŽENÍČLEN SDRUŽENÍ	Razítko:	Datum: Podpis:

DOKUMENTACE SKUTEČNÉHO PROVEDENÍ STAVBY

ČÁST 2:
POLOPORTÁLY HOROVA
Souřadnicový systém S-JTSK; výškový systém Bpv

GENERÁLNÍ PROJEKTANT

PK OSSENDORF s.r.o.
PROJEKTOVÁ KANCELÁŘ DOPRAVNÍCH STAVEB
Tomešova 1, 602 00 BRNO
tel: 543 516 526, fax: 543 516 528
www.pk-ossendorf.cz
info@pk-ossendorf.cz
e-mail: dosing@dosing.cz

HLAVNÍ INŽ. PROJEKTU	ING. SMRŽ	
VEDOUcí PROJEKTANT	ING. SISMLICHOVÁ	
ČÍSLO ZAKÁZKY	28 - 023	

VEDOUcí PROJEKTANT	ZODP. PROJEKTANT	VYPRACOVAL	KONTROLOVAL	PROJEKTANT OBJEKTU DOSING Dopravoprojekt Brno group, spol. s r.o. Kounicova 13, 602 00 Brno e-mail: dosing@dosing.cz tel: 541218956, 7 fax: 541218958	
ING. PACHL	ING. PACHL	P. MACEK	ING. MENŠÍK	DATUM	09/2010
MĚSTSKÁ ČÁST: BRNO ŽABOVŘESKY				FORMÁT	3 A4
STAVBA: SILNICE I/42 BRNO ŽABOVŘESKY, MOSTY ev.č. 42-002.1,2 a ev.č. 42-002A.1,2				STUPEŇ PD	DSPS
OBJEKT: C152 KOMUNIKACE - VĚTEV T2 VMO ŽABOVŘESKÁ				ČÍSLO ZAKÁZKY	28 - 023
PŘÍLOHA: VYTYČENÍ - VĚTEV T2				MĚŘÍTKO	1:100
				ČÍSLO PARÉ	ČÍSLO PŘÍLOHY 03