


VYTYČENÍ - VĚTEV T1 1:100

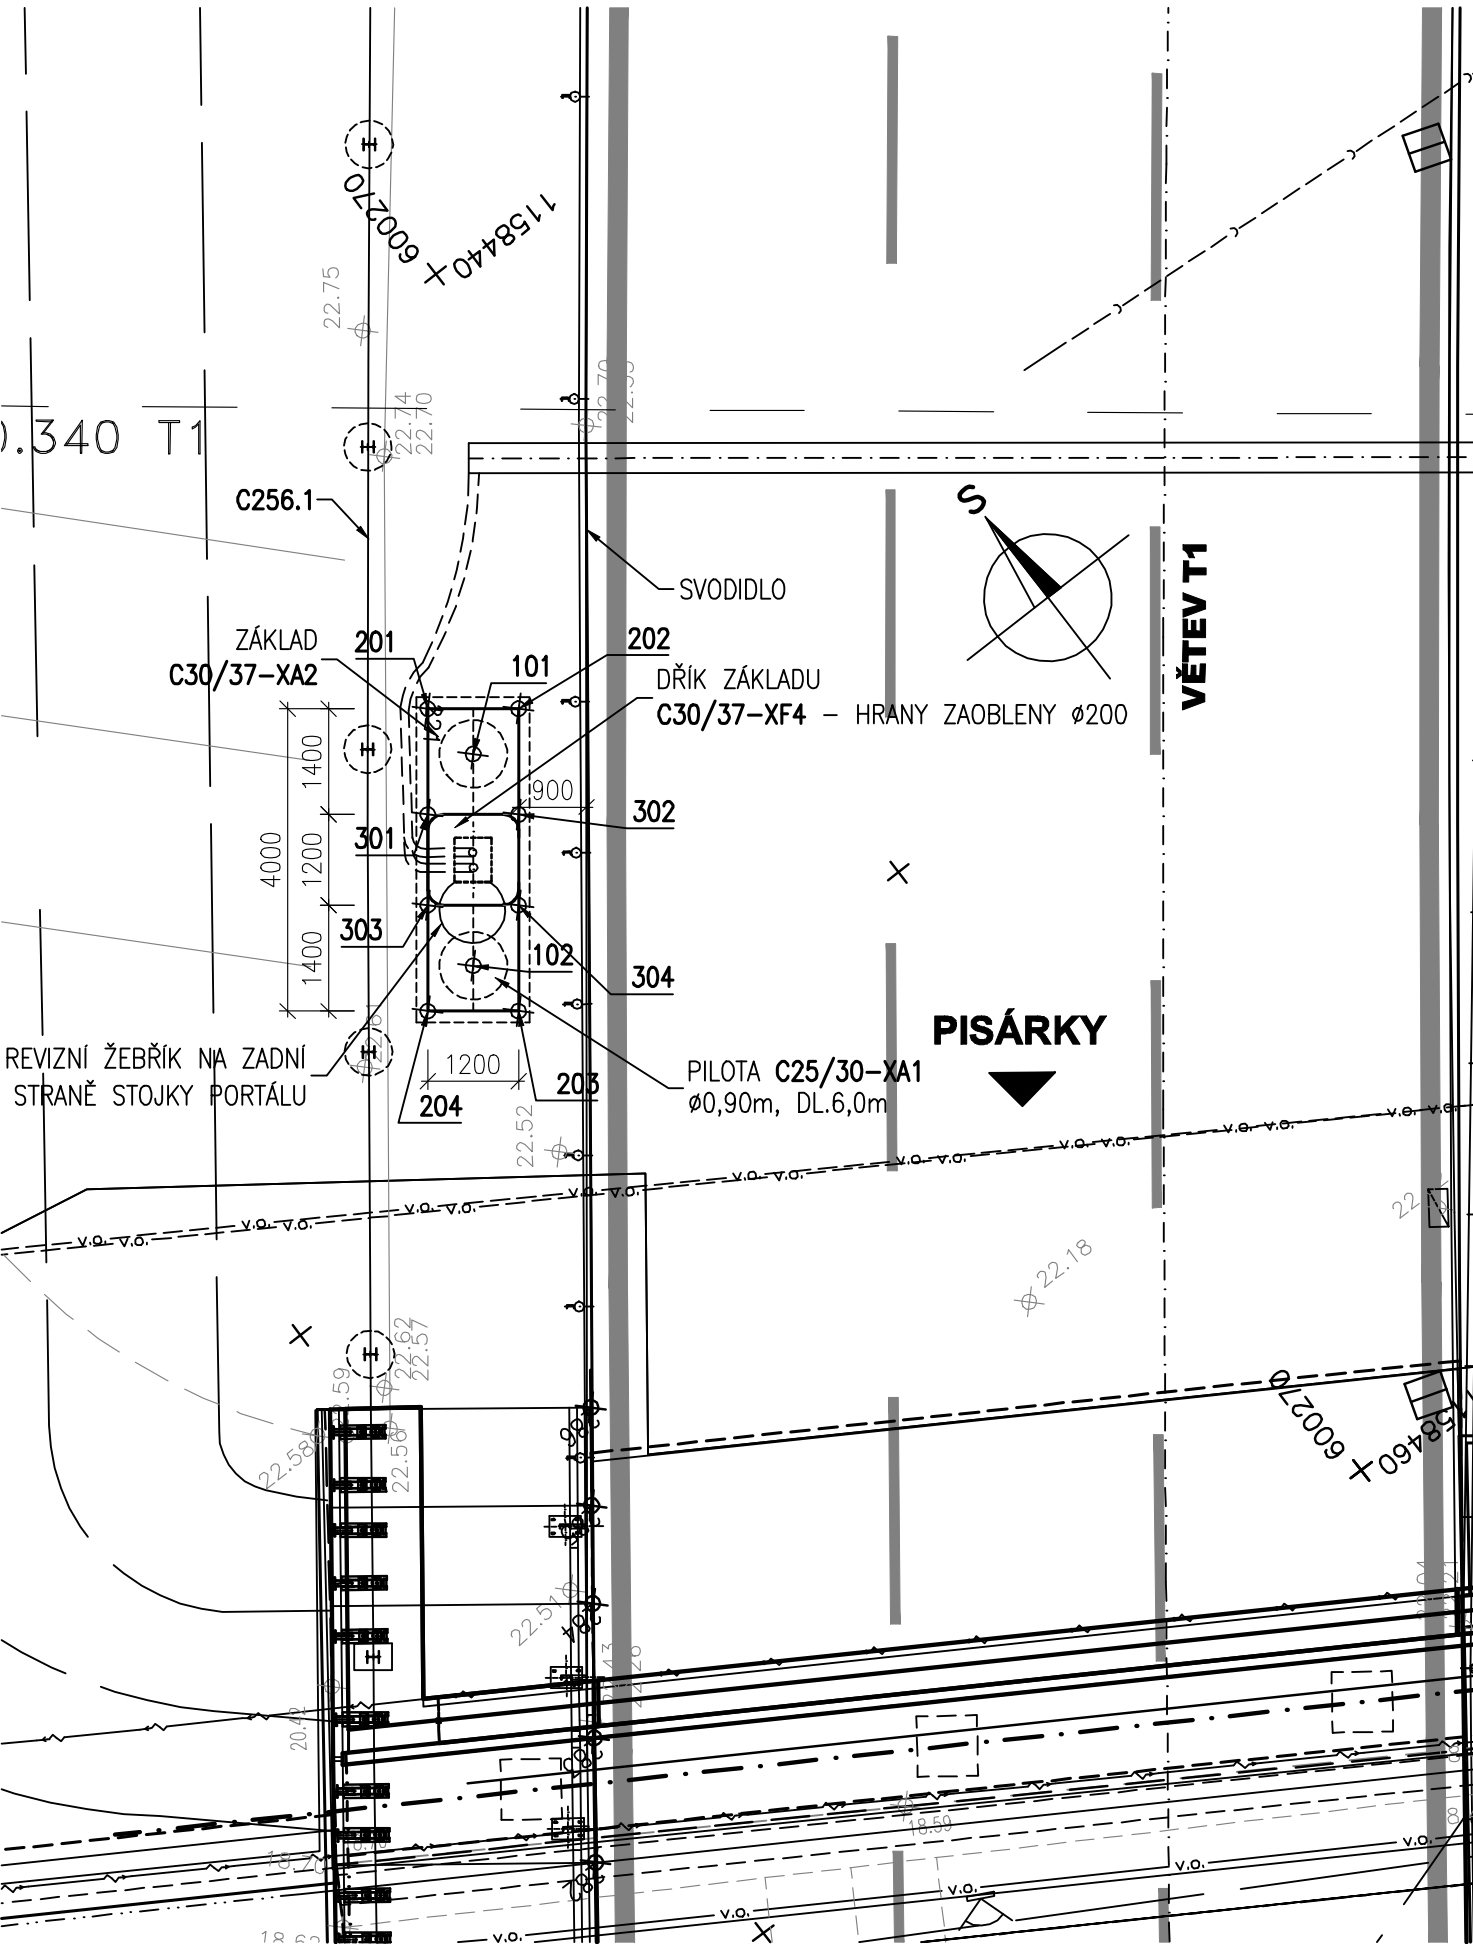

SOUŘADNICE VYTYČOVANÝCH BODŮ

VYTYČENÍ PILOT

Číslo bodu	Y (m)	X (m)	Z (m)	Pilotážní rovina (m)	Délka piloty (m)	Ø piloty (m)	Délka vrtání (m)
			výška v hlavě piloty				
101	600 273,490	1 158 445,321	221,017	222,717	6	0,90	7,70
102	600 275,204	1 158 447,535	221,017	222,717	6	0,90	7,70





VYTYČENÍ ZÁKLADU

Číslo bodu	Y (m)	X (m)
201	600 273,598	1 158 444,479
202	600 272,649	1 158 445,214
203	600 275,097	1 158 448,377
204	600 276,046	1 158 447,643

VYTYČENÍ DŘÍKU ZÁKLADU

Číslo bodu	Y (m)	X (m)
301	600 274,455	1 158 445,587
302	600 273,506	1 158 446,321
303	600 275,189	1 158 446,535
304	600 274,240	1 158 447,270

POTVRZENÍ PLATNOSTI DOKUMENTACE:

INVESTOR: <b>Ředitelství silnic a dálnic ČR</b> Na Pankráci 56, 145 06 Praha 4 stavbu zajišťuje: Správa Brno, Šumavská 33, 602 00 Brno	Razítko: 	Datum:  Podpis:
TECHNICKÝ DOZOR STAVBY: <b>Brněnské komunikace a.s.</b> Rennská tř. 1a, 657 68 Brno	Razítko: 	Datum:  Podpis:
GENERÁLNÍ ZHOTOVITEL: Sdružení SDS EXMOST - FIRESTA - Brno, Žabovřesky   VEDOUcí SDRUŽENÍ ČLEN SDRUŽENÍ	Razítko:	Datum:  Podpis:

DOKUMENTACE SKUTEČNÉHO PROVEDENÍ STAVBY

ČÁST 2:  
POLOPORTÁLY HOROVA  
Souřadnicový systém S-JTSK; výškový systém Bpv

GENERÁLNÍ PROJEKTANT

PK OSSENDORF s.r.o.  
PROJEKTOVÁ KANCELÁŘ DOPRAVNÍCH STAVEB  
Tomešova 1, 602 00 BRNO www.pk-ossendorf.cz  
tel: 543 516 526, fax: 543 516 528 info@pk-ossendorf.cz

HLAVNÍ INŽ. PROJEKTU	ING. SMRŽ	
VEDOUcí PROJEKTANT	ING. SISMLICHOVÁ	
ČÍSLO ZAKÁZKY	28 - 023	

VEDOUcí PROJEKTANT	ZODP. PROJEKTANT	VYPRACOVAL	KONTROLOVAL	PROJEKTANT OBJEKTU <b>DOSING</b> Dopravoprojekt Brno group, spol. s r.o. Kounicova 13, 602 00 Brno e-mail: dosing@dosing.cz tel.541218956,7 fax.541218958	
ING. PACHL	ING. PACHL	P. MACEK	ING. MENŠÍK		
MĚSTSKÁ ČÁST: BRNO ŽABOVŘESKY				DATUM	09/2010
STAVBA:				FORMÁT	3 A4
<b>SILNICE I/42 BRNO ŽABOVŘESKY, MOSTY ev.č. 42-002.1,2 a ev.č. 42-002A.1,2</b>				STUPEŇ PD	DSPS
				ČÍSLO ZAKÁZKY	28 - 023
OBJEKT: <b>C152 KOMUNIKACE - VĚTEV T2 VMO ŽABOVŘESKÁ</b>				MĚŘÍTKO	1:100
PŘÍLOHA: <b>VYTYČENÍ - VĚTEV T1</b>				ČÍSLO PARÉ	ČÍSLO PŘÍLOHY <b>02</b>