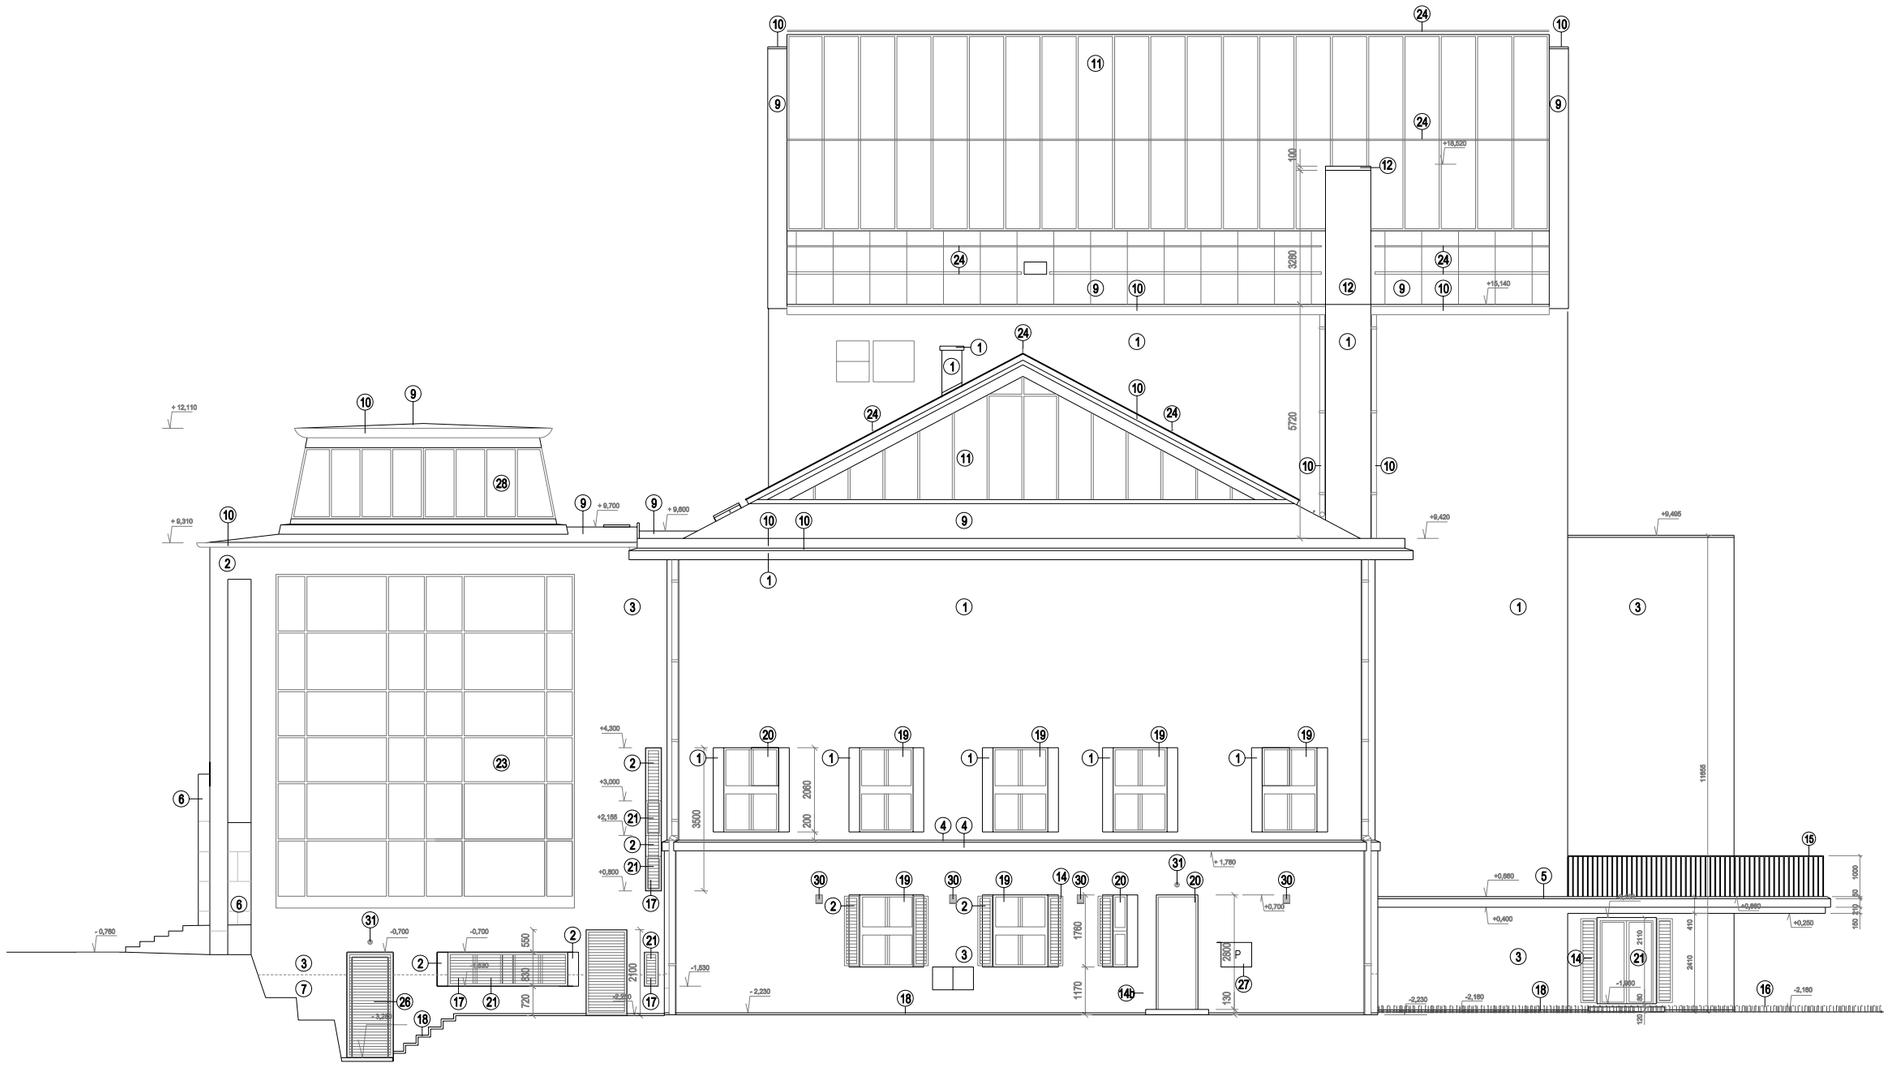

⑬	ZNOVUSESTAVENÍ ČÁSTEČNĚ ZBOURANÉ ČÁSTI ČÍSLO 1 - 1 - LAMELOVÁ MŘÍŽKA SE 7 - OCEL, BÍLÁ Z PVC/BK, PROFILŮ - METALICKÁ BARVA ŠEDÁ

0,000 = 208,780
Souřadnicový systém: JTSK
Výškový systém: Bpv

Tento výkres podléhá autorskému zákonu č. 121/2000 Sb., (autorský zák.).
Originál tohoto výkresu a jeho částí je chráněn autorským zákonem jako majetkem autora. | Ateliér Hrůša & spol., Hrůša Group s.r.o.
Výkres nesmí být – bez výslovného souhlasu autora – nijak měněn, použit ani kopírován.
Porušení ochranných autorských práv bude soudně vymáháno.

DOKUMENTACE SKUTEČNÉHO PROVEDENÍ STAVBY		
NÁZEV ZAKÁZKY (CELÝ):		DATUM: 10.2020
REKONSTRUKCE DOMU UMĚNÍ MĚSTA BRNA		ZMĚŘIL/A: ZKR. KR.
		FORMÁT: A2 kl.
		MĚŘÍTKO: 1:1.50
ČÍSLO VÝK., VERZE:		PARÉ (VTISK-Ú):
9		
DOMOVNÍ (VÝKRES):		
FASÁDA VÝCHODNÍ		