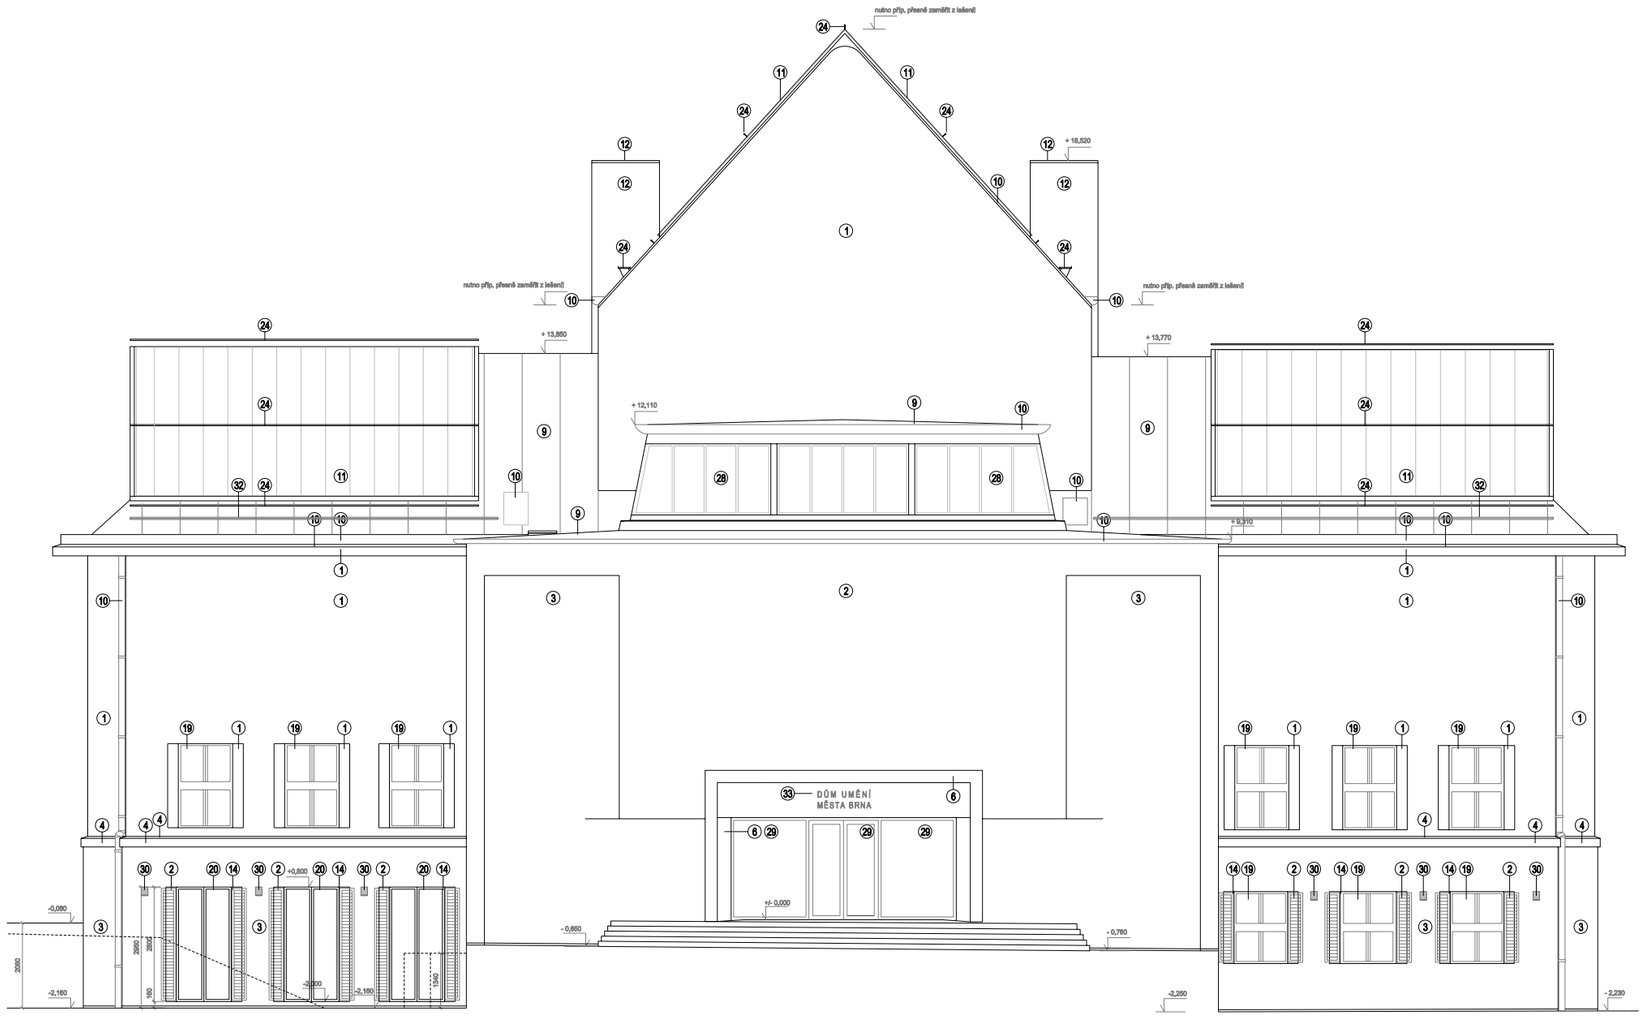

8	NOVÉ KRYTINA Z POZINK. PLECHU, TL. 0,5 mm
10	NOVÉ OPLOCOVÁNÍ POZINK. PLECHEM, NOVÉ OKAPNÍ ŽIGOY Z POZINK. PLECHU
33	NÁPIS "DŮM UMĚNÍ" - SILÉTÉKOVÁ KÉRÉZ OCEL

0,000 = 200,760
Souřadnicový systém JTSK
Výškový systém Bpv

Tento výkres podléhá ochraně dle zákona č. 121/2000 Sb. (autorský zákon). Organizace oprávněna v rámci řízení na tento výkresový (pro veřejnou zakázku) je Architekti Brno a spol., Masarykova 31, Brno s.r.o. Výkres smí být užit výhradně k účelu, pro který byl vyhotoven - zvláštním a hlavním výkresům nesmí být měněno a nesmí se s ním nakládat v rozporu s ustanovením zákona. Jakékoliv jiné užití výkresu je bez souhlasu autora zakázáno.

HLAVNÍ INVESTOR	ING. ARCH. PETR HRŮŠA	FIRMA
VEDOUCÍ PROJEKTU / HLAVNÍ JEDNOTIV PROJEKTU (HIP)	JEDNOTIV NÁVRHU / SPRACOVAL	Architekti Brno a spol. ateliér Brno s.r.o. Masarykova 31, 602 00 Brno tel.541 246 500, fax.541 246 501 email: info@ateliervrbova.cz IČO:26 179 482 DIČ:CZ - 26 179 482 Obchodní rejstřík: oddíl C, vložka 33852
ING. ARCH. PETR HRŮŠA / ING. ARCH. MARKÉTA HRŮŠOVÁ	ING. DAVID BIELJAK / ING. ARCH. LAURÉ PRAZA	
VÝKONNÝ ARCHITEKT		
Dům umění města Brno Malinovského nám. 1, 602 00 Brno	Statutární město Brno Centrální nákup 1, 601 67 Brno	Technisk, s.r.o. Kounicova 33, 612 00 Brno
FÁZE (STUPEŇ DOKUMENTACE)		
DOKUMENTACE SKUTEČNÉHO PROVEDENÍ STAVBY		
NÁZEV ZAKÁZKY (TŘÍDA)		
REKONSTRUKCE DOMU UMĚNÍ MĚSTA BRNA		
DOKUMENT (VÝKRES)		
FASÁDA JIŽNÍ		

ARCHITEKT	ING. DAVID BIELJAK	
DATUM	10/2020	
ZAKÁZKA č.	020-20	
FORMÁT	10 A4	
MĚŘÍTKO	1 : 50	
ČÍSLO VÝKL / ÚDAJE	10	PARÉ (STUPEŇ ILI)