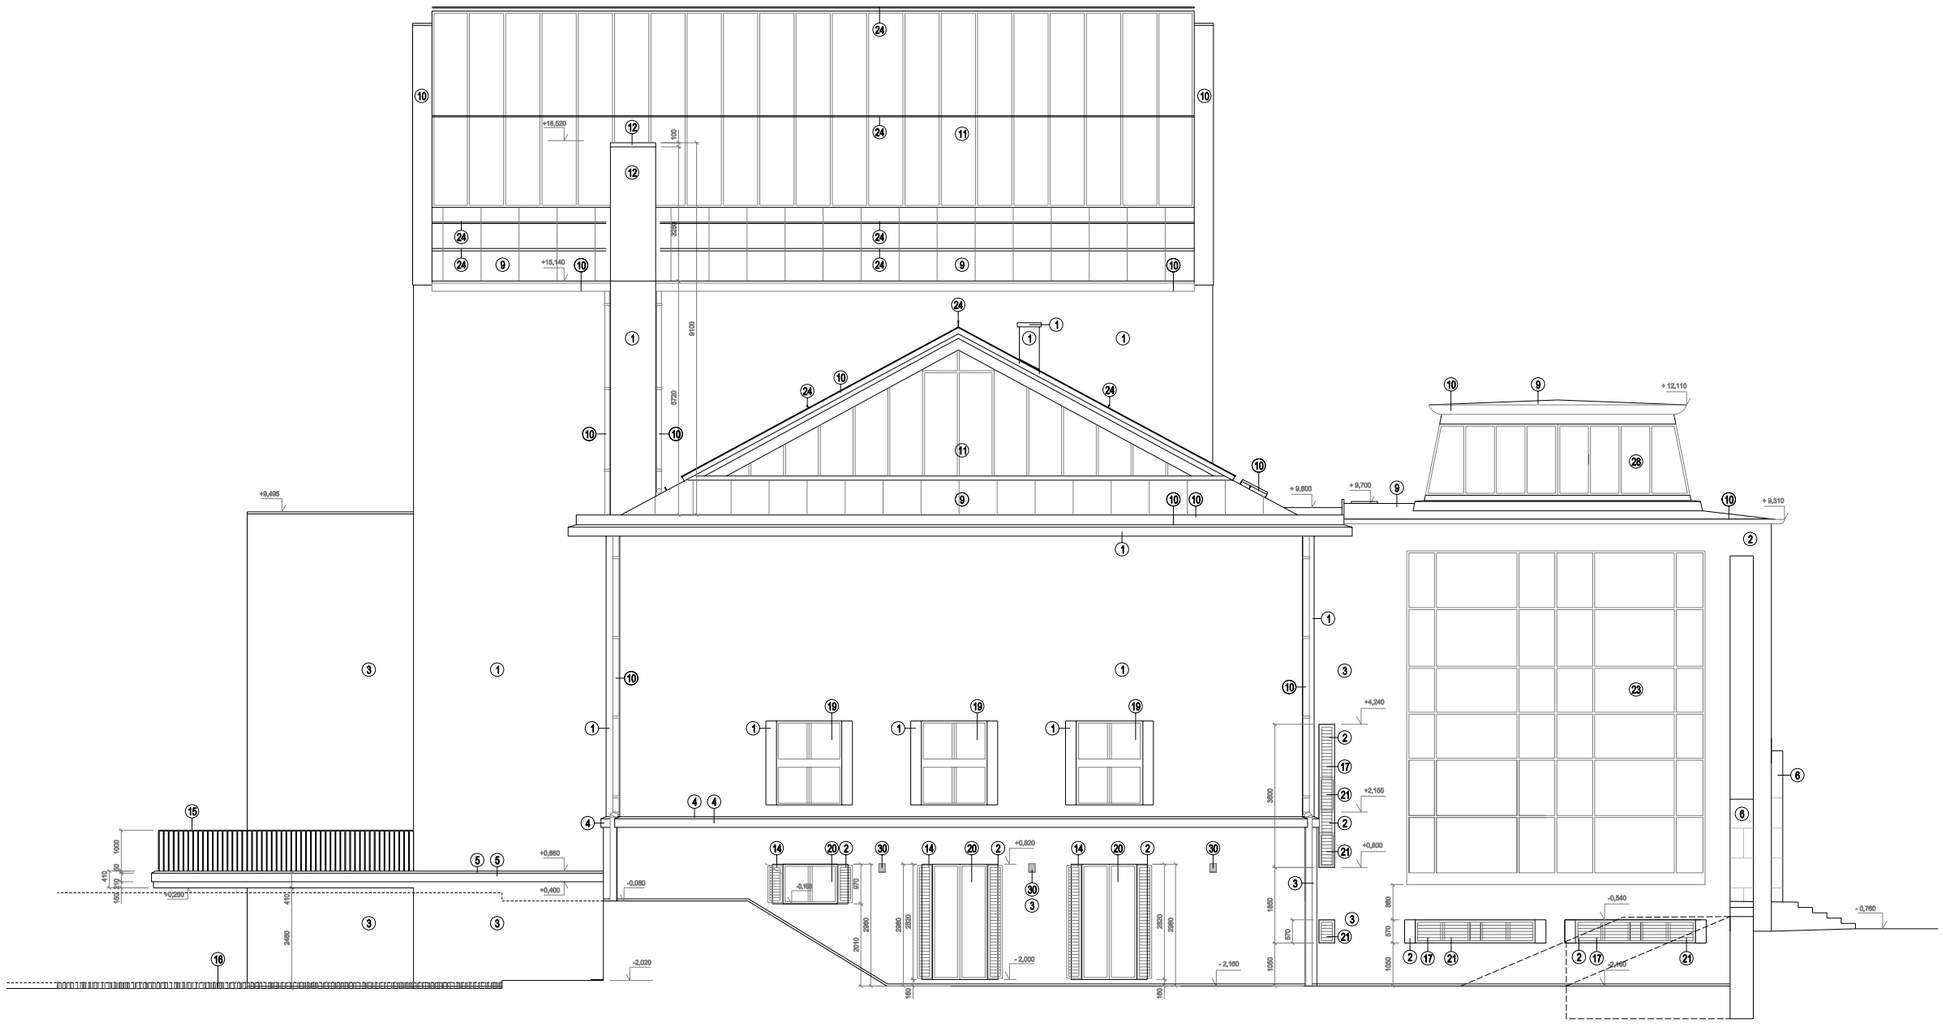


0,000 = 206,760
Souřadnicový systém: JTSK
Výškový systém: Bpv

Tento výkres podléhá ochraně dle zákona č. 121/2000 Sb. (autorský zák.).
Objekt bude výkonu autorského dozoru ze strany projektanta autorů: Ing. Arch. Petr Hrůza, Ing. Arch. Jan Hrůza, Ing. Arch. Jiří